





Samþykkt þann

26 OKT. 1993

Frá...  
Eftir...  
R.D.

ÚTITRÖPPUR OG ANDDYRI STÁÐFÆRT OG  
STIGI TIL KJALLARA FÆRÐUR INN  
Á TEIKNINGU

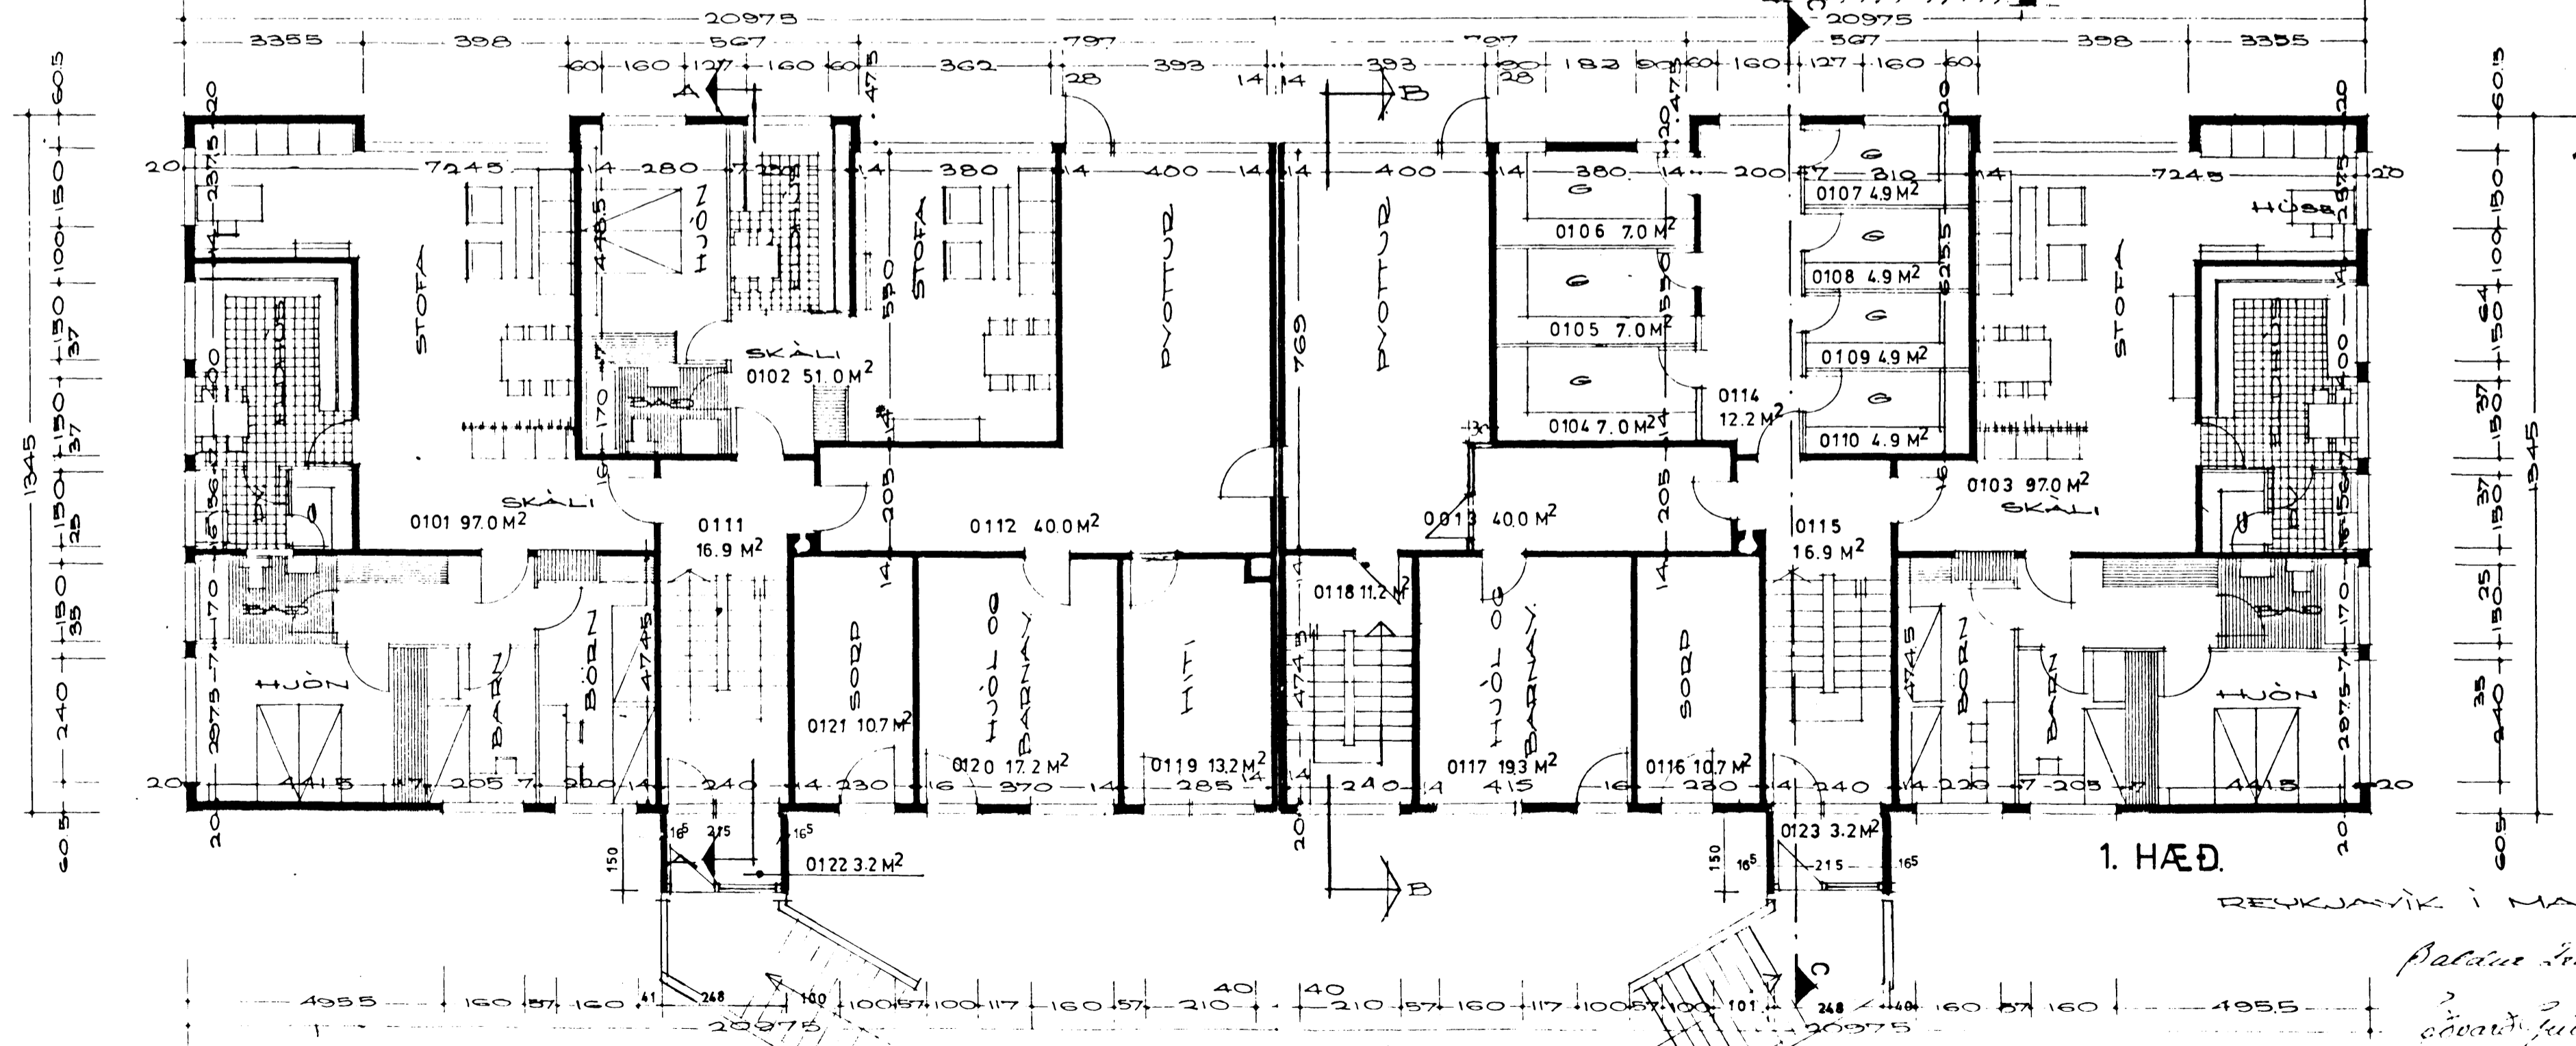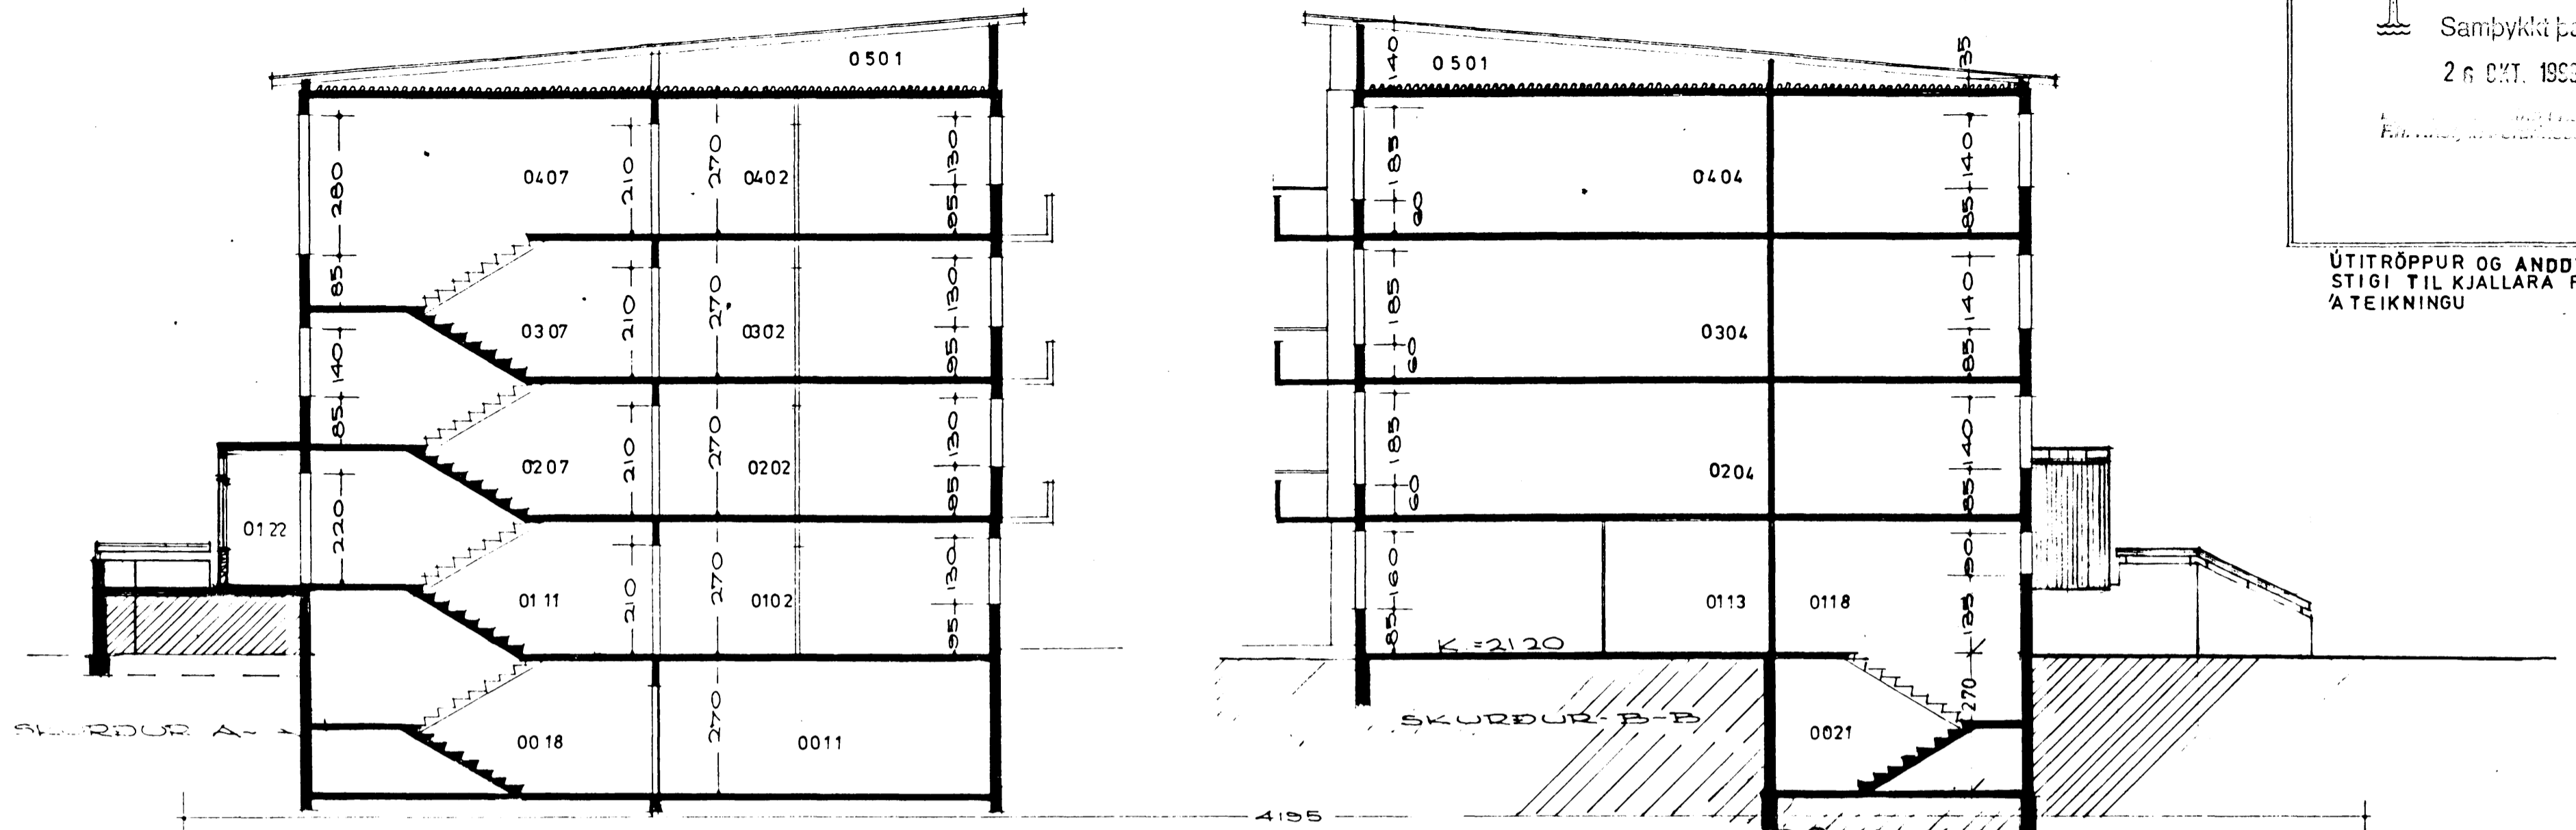

1. HÆÐ.

REYKJAVÍK Í MAÍ 1965

Palme Þorsteinsson

Ólafur Þórðarson

5. OKT. 1999.

LITLA  
TEIKNISTOFAN  
220 Hafnarfirði

Ólafur Þórðarson

217