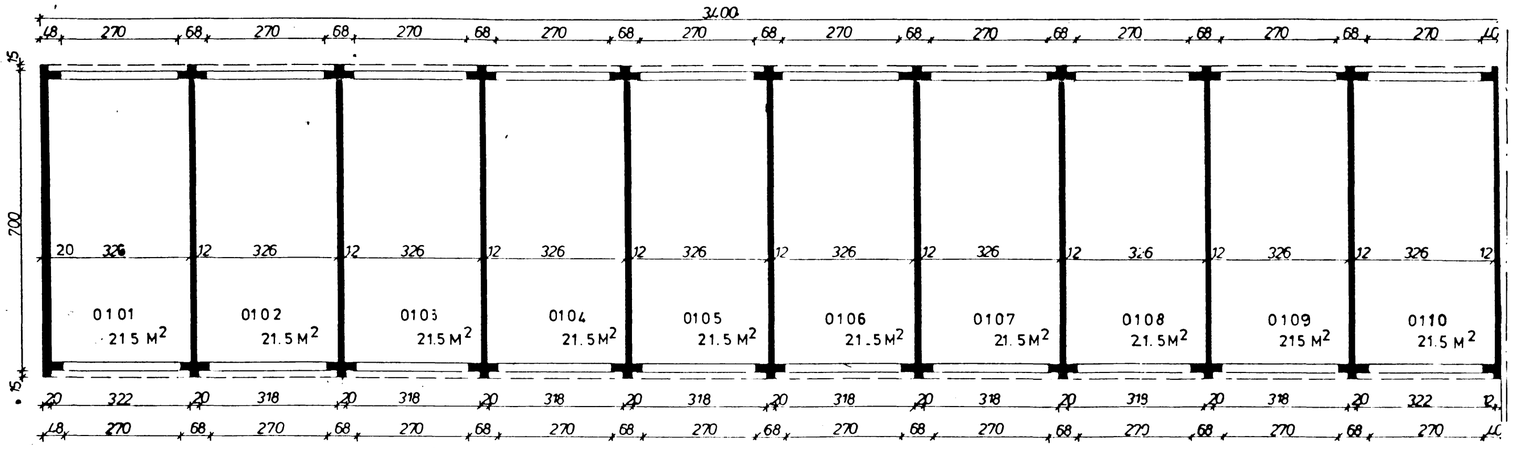

GRUNNMYND

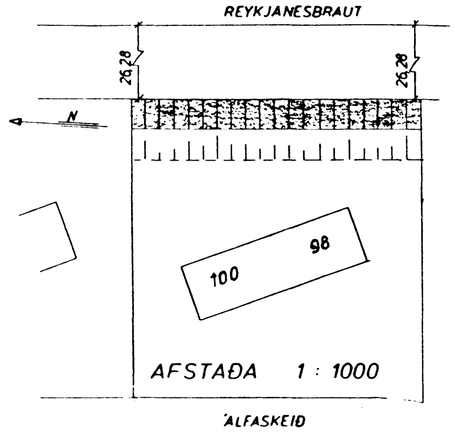

Samþykkt þann
26 OKT. 1999

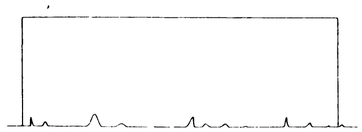

NORÐUR

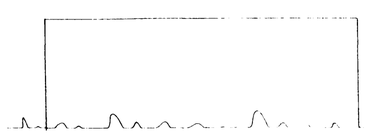

SUÐUR

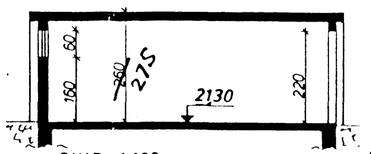

SNIÐ 1:100

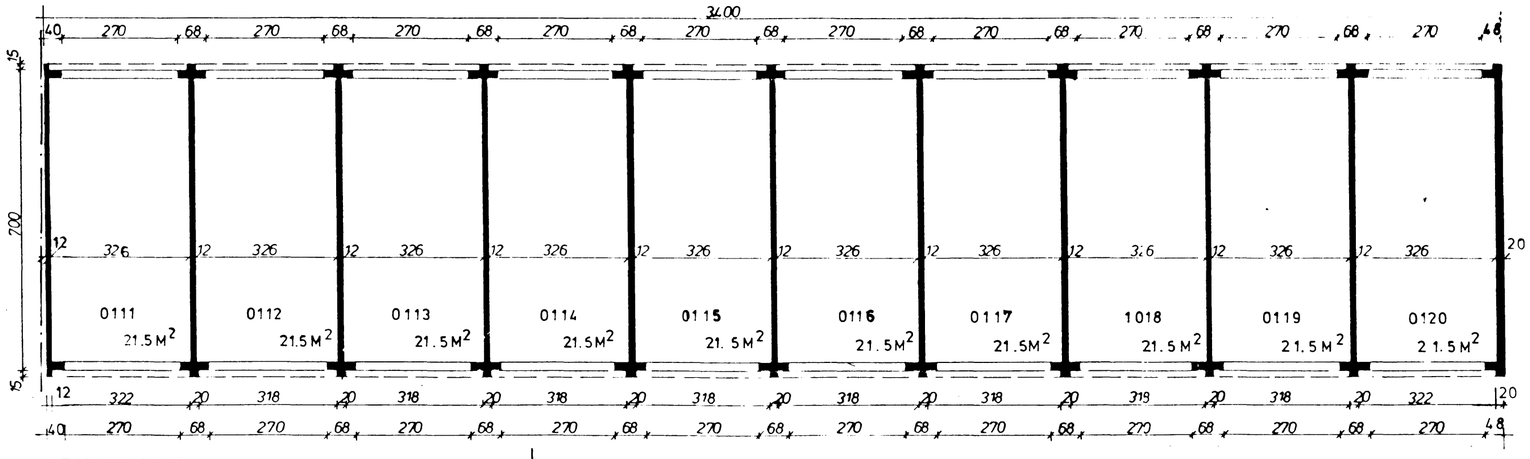

GRUNNMYND

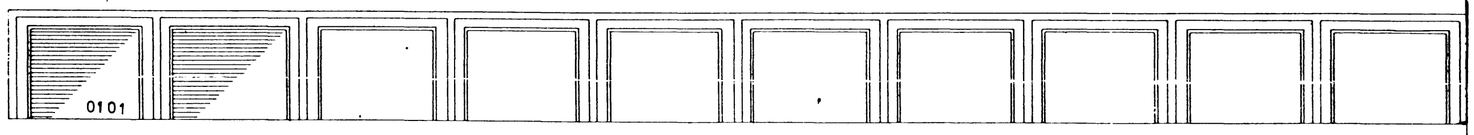

VESTUR

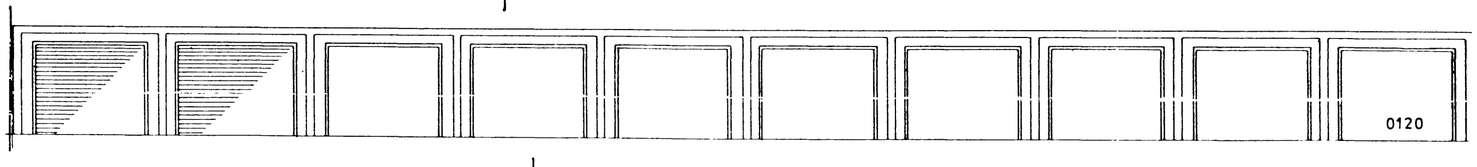

VESTUR

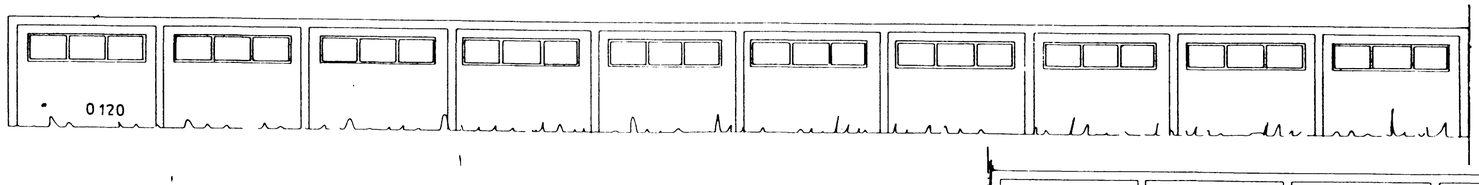

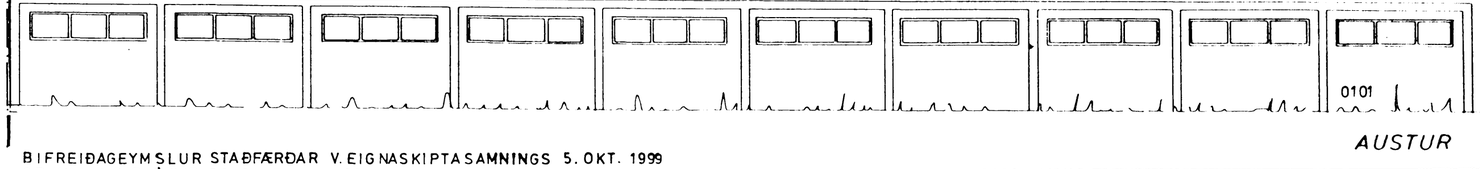

AUSTUR

BIFREIÐAGEYMSLUR STAÐFÆRÐAR V. EIGNASKIPTASAMNINGS 5. OKT. 1999
GRUNNMYNDIR ÚTLIT OG SNIÐ M. 1:100 MATSHLUTI 02

LÍTLA TEIKNISTOFAN
220 Hafnarfirði

ÁLFASKEIÐ 98-100	MÆLIKVARÐI 1 : 100 1 : 1000	VERK 7702	TEIKN NR 0.1
BÍLGEYMSLUR	Hannað: Teiknað:	Yfirfarið: Samþ:	DAGS MARS '77
JÓHANN GUNNAR BERGÞÓRSSON VERKFR MVFÍ STRANDGÖTU 11 — HAFNARFIRÐI — SÍMI 53315	BREYTT		7/7