

**HNITASKRÁ**

AUSTUR	NORÐUR	NR
353873	663	396409 740 324
353892	257	396434 115 325
353899	212	396451 685 326
353914	786	396458 426 327
353981	269	396432 109 328
354061	363	396404 363 329
354084	391	396382 055 330
354066	205	396341 654 331
353981	847	396311 026 332
353917	930	396287 819 333
353894	723	396351 736 336
353958	640	396374 943 337
353988	848	396429 901 379
353983	903	396422 462 380
353978	324	396424 671 381
354087	754	396354 469 385
354088	749	396377 466 386


HNITASKRÁ ER Í LANDSHNITAKERFINU ISN-93

**SKÝRINGAR**

- KVÖÐ UM BLÁST/EDI
- FJÓLDI STÆÐA SAMKVÆMT SKILMÁLUM OG REGLUG
- BINDANDI MÖRK BYGGINGAREITS
- HÁMARKS BYGGINGARREITUR
- NUMER LODAR
- HUSAGERÐ, SJÁ SKILMÁLA
- NYTINGARHLUTFALL
- MÆNISSTEFNA
- NUMER AÐLIGGJANDI LOÐABLAÐA, STAÐGREINIR
- ÞJÓÐSKRÁRNUMER
- LANDEIGNARNUMER

SJÁ JAFNFRAMT SKIPULAGSUPPDRATT OG SKILMÁLA

DEILISKIPULAG SAMÞYKKT Í SKIPULAGS- OG BYGGINGARRÁÐI  
02.05.2008 OG Í BÆJARSTJÓRN 02.05.2006

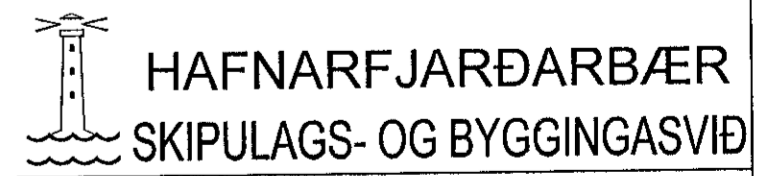

ÁLFHELLA 4, EINHELLA 1 BREIÐHELLA 1A	
MÆLIBLAÐ	27,104,3
Teikn nr	412,012
HELLNAHRAUN 2	
Mælt	VSB
Hannað	VSB
Teiknað	EJ
Breytt JÚLÍ 2018, MÆLIBLAÐ FRÁ VSB DAGS 19 10 2006	
UPPFÆRT HJÁ SKIPULAGS OG BYGGINGASVIÐI	
HAFNARFJARDAR	

**BREYTINGAR**

Breyting A 18 10 06/HKB Lagfærðar málsetningar við Álfhella 2 og flatarmál við Breiðhella 1a  
Breyting B 19 10 06/HKB Leiðrett flatarmál fyrir Einhellu 1  
Breyting C 2 7 2018/EJ Braytt deiliskipulag Álfhella 4, samþykkt af skipulags- og byggingarfulltrúa 14.2.2018 óláfst gildi 1 6 2018, byggingarreit og bilastæðum breytt

Breyting D,20 03 22/EJ Breytt deiliskipulag, Einhellu 1 og Álfhella 2 sammeðar í eina loð Einhellu 1, br byggingarreitir og innkeyrslur, samþ af skipulags- og byggingarráði Hlj 01 02 2022, óláfst gildi 16 03 2022

SLÖÐ OG HEITI SKRÁR S:\AUTOCAD\27HELLNA\hellna - 2\dwg\_MH\_SBS\271043\_M\_412012D.dwg  
S:\AUTOCAD\27HELLNA\hellna - 2\05721.dwg 11.dwg