

**SKÝRINGAR**

FRAGANGUR A LODAMORKUM VERDI GERÐUR I SAMRADI VID LODARHAF A ADLIGGJANDI LODA STÆRD OG STAÐSETNING LODA, BYGGINGARREITA OG BILASTÆÐA ERU SYND A MÆLIBLOÐUM

2h= HUS A TVEIMUR HÆÐUM  
 G= REIKNUÐ HÆÐ A GOTU, GANGSTETT -STIG EÐA LODAMORKUM  
 L= LANDHÆÐ VID LODAMORK (LEIBBEINANDI)  
 H= HÆÐ A AÐKOMUGOLFI - SJA SKILMALA  
 Fr= TENGIHÆÐ A REGNVA TNSFRARÆSI  
 Fs= TENGIHÆÐ A SKOLPFRARÆSI

BAKRASARVATN HITAVEITU SKAL VEITA I REGNVATNSFRARÆSI NEYSLUVATNSHEIMÆÐAR ERU Ø90 mm PE100, NEMA ANNAD SE SYNT A TEIKNINGU TENGIHÆÐ NEYSLUVATNSHEIMÆÐAR ER AÐ OLLU JOFNU 1,2 m UNDIR YFIRBORDI LANDS

---> NEYSLUVATNSHEIMÆÐ (MED LOKA)  
 --- REGNVATNSFRARÆSI  
 --- SKOLPFRARÆSI

E, F, R HUSAGERÐ, SJA SKILMALA


13 NUMER LODAR

25,215,1 NUMER ADLIGGJANDI LODABLAÐA

SJA JAFNFRAMT SKIPULAGSUPPRATT OG SKILMALA

0 10 20 30 40  
 Kvarði 1 500

DEILISKIPULAG SAMÞYKKT I SKIPULAGS- OG BYGGINGARRADI 02 05 2006 OG I BÆJARSTJORN 02 05 2006

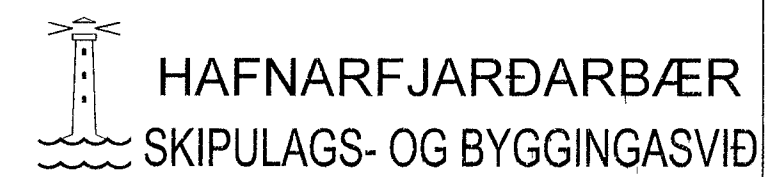

**ÁLHFELLA 6 OG 8, EINHELLA 3 OG 5**  
**HÆÐABLAÐ** 27,104,8

Teikn nr	412,067	
HELLNAHRAUN 2		
Mælt	VSB	Samþykkt <b>HD</b>
Hannað	VSB	Dags 23 11 2017
Teiknað	EJ	M kv 1 500
Breytt APR 2016, MÆLIBLAÐ FRA VSB DAGS 21 09 2006		
UPPFÆRT HJA SKIPULAGS OG BYGGINGASVIÐI		
HAFNARFJARÐAR		A2

**BREYTINGAR**

Breyting A, 27 02 08/IRB Alfhella 8, breytt deiliskipulag samb af skipulags- og byggingarfulltr 25 7 2007, óláðast gildi 9 1 2008, byggingarrett og bilastæðum breytt og 2 innkeyrsiur settar inn fra Dranghelli

Breyting B, 22 04 08/GVB Alfhella 6, breytt deiliskipulag samb af skipulags- og byggingarfulltr 7 11 2007, óláðast gildi 14 3 2008, byggingarrett breytt

Breyting C, 12 08 08/GVB Einhella 5, byggingarrett og bilastæðum oreytt. Samþykkt af Skipulags- og byggingarfulltrua þann 18 8 2008

Breyting D, 23 11 17/EJ Alfhella 8, breytt deiliskipulag samþykkt i Skipulags- og byggingarráði þann 17 10 2017 óláðast gildi 23 11 2017, byggingarrett snúð og syðri innkeyrsia fra Dranghelli logð af

Breyting E, 9 5 18/EJ Einhella 3 og 5, breytt deiliskipulag samþykkt i Skipulags- og byggingarráði þann 6 3 2016, óláðast gildi 20 7 2018, lodamorkum og byggingarretum breytt, innkeyrsia færð til

Breyting F, 15 1 2021/EJ Alfhella 8 breytt deiliskipulag samþykkt af skipulags- og byggingarfulltrua þann 14 10 2020 óláðast gildi 23 10 2020 innkeyrsia færð til suðurs

Breyting G, 8 11 2023/PBL Alfhella 6, breytt deiliskipulag. Samb af skipulags- og byggingarráði 22 11 2023 Óláðast gildi 7 12 2023 Byggingarrettur slækkaðu, innkeyrsia færð til vesturs

SLOÐ OG HEITI SKRAR S \AUTOCAD\27\HELLNA\hellna - 2\dwg\_MH\_SBS\271048\_H\_412067G dwg  
 SLOÐ OG HEITI X-REF S \AUTOCAD\27\HELLNA\hellna - 2\05771-gm\_januar\_11 dwg