


HNITASKRÁ

AUSTUR	NORÐUR	NR
353783 086	396151 615	301
353764 289	396203 333	302
353770 711	396216 834	303
333815 230	396232 977	304
353871 628	396253 454	305
353928 026	396273 931	306
353950 379	396212 363	314
353893 982	396191 886	315
353837 584	396171 409	316
353773 430	396217 800	373

HNITASKRA ER I LANDSHNITAKERFINU ISN-93

SKÝRINGAR


- KVOD UM BILASTÆÐI
- FJÖLDI STÆÐA SAMKVÆMT SKILMALUM OG REGLUG
- BINDANDI MORK BYGGINGAREITS
- HAMARKS BYGGINGARREITUR
- (13) NÚMER LOÐAR
- E,F,R HUSAGERÐ, SJA SKILMALA
- Nhl NYTINGARHLUTFALL
- MÆNISSTEFNA
- (27 215 1) NÚMER AÐLIGGJANDI LOÐABLAÐA, STAÐGREINIR
- 1000-0010 ÞJÓÐSKRÁRNÚMER
- L180351 LANDEIGNARNÚMER

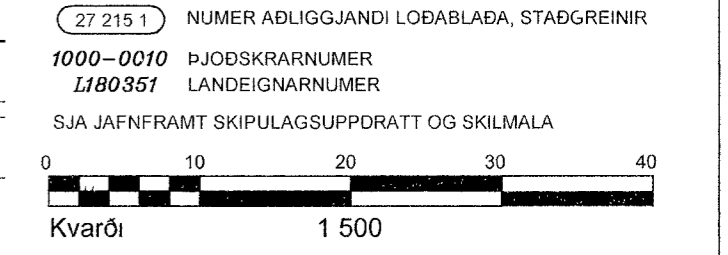

DEILISSKIPULAG SAMÞYKKT Í SKIPULAGS- OG BYGGINGARRÁÐI
02.05.2006 OG Í BÆJARSTJÓRN 02.05.2006

BREYTINGAR

- A 18.1.06/HKB Lagfærðar málsetningar við Álfhelli 11
- B 9.7.2018/EJ Breytt deiliskipulag samþ skipulags- og byggingarfúltr 12.12.2007, óláðist gildi þann 25.11.2008, Álfhella 9 byggingarreitur stækkaður
- C 3.3.2023/AS Breytt deiliskipulag samþ í skipulags- og byggingarraði 10.09.2019, óláðist gildi þann 25.09.2019, Álfhella 11, byggingarreit, akstursteið og bilastæðum breytt
- D Breytt deiliskipulag, samþ í skipulags- og byggingarraði 17.01.2024, óláðist gildi 31.1.2024, Álfhella 11 breyttur byggingarreitur og innkeyrsla við Dranghelli færð

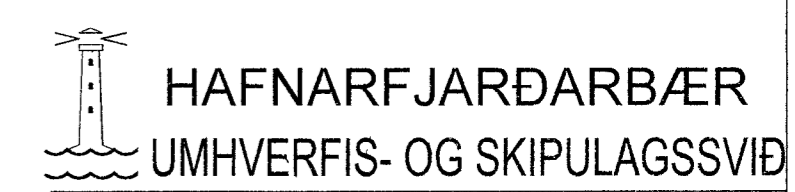

ÁLFHELLA 7, 9 og 11	
MÆLIBLAÐ	27 105 1
Teikn nr	412 019
HELLNAHRAUN 2	
Mælt	VSB
Hannað	VSB
Teiknað	EJ / AS
Breytt JULI 2018, MÆLIBLAÐ FRA VSB DAGS 19.10.2006	
UPPFÆRT HJA SKIPULAGS OG BYGGINGASVIÐI	
HAFNARFJARÐAR	A2