

SKÝRINGAR:

FRAGANGUR A LOÐAMÖRKUM VERÐI GERÐUR Í SAMRADI VIÐ LOÐARHAFNA AÐLIGGJANDI LÓÐA STÆRÐ OG STAÐSETNING LOÐA, BYGGINGARREITA OG BÍLASTÆÐA ERU SYND A MÆLIBLÖÐUM

- 2h= HUS Á TVEIMUR HÆÐUM
- G= REIKNUD HÆÐ Á GÖTU, GANGSTETT, -STÍG EÐA LOÐAMÖRKUM
- L= LANDHÆÐ VIÐ LÓÐAMÖRK (LEIÐBEINANDI)
- H= HÆÐ Á AÐKOMUGOLFI - SJÁ SKILMÁLA
- Fr= TENGINGHÆÐ Á REGNVATNSFRÁRVÆSI
- Fs= TENGINGHÆÐ Á SKOLPFRÁRVÆSI


BAKRÁSRVATN HITAVEITU SKAL VEITA Í REGNVATNSFRÁRVÆSI. NEYSLUVATNSHEIMÆÐAR ERU Ø90 mm PE100. NEMA ANNAD SE SYNT A TEIKNINGU TENGINGHÆÐ NEYSLUVATNSHEIMÆÐAR ER AÐ ÖLLU JÖFNU 1,2 m UNDIR YFIRBORDI LANDS

- > NEYSLUVATNSHEIMÆÐ (MEÐ LOKA)
- REGNVATNSFRÁRVÆSI
- SKOLPFRÁRVÆSI


E,F,R HUSAGERÐ SJÁ SKILMÁLA

13 NUMER LÓÐAR

25,215,1 NUMER AÐLIGGJANDI LÓÐABLAÐA
SJÁ JAFNFRAMT SKIPLAGSUPPRÁTT OG SKILMÁLA

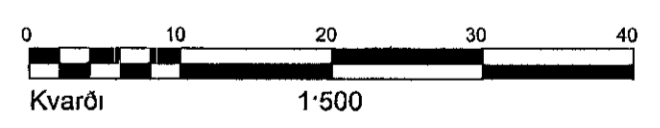

DEILISKIPLAG SAMÞYKKT Í SKIPLAGS- OG BYGGINGARRADI 02 05 2006 OG Í BÆJARSTJÓRN 02 05 2006

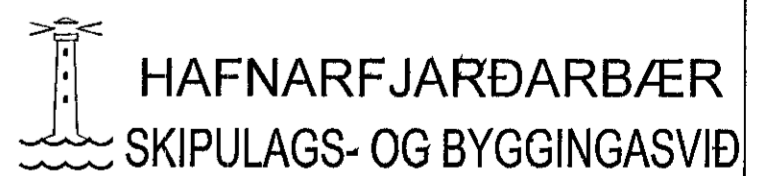

ÁLFHELLA 7, 9 og 11	
HÆÐABLAÐ	27,105,1
Teikn nr	412,069
HELLNAHRAUN 2	
Mælt	VSB Samþykkt HS
Hannað	VSB Dags 27 2018
Teiknað	EJ M kv 1,500
Breytt JULÍ 2018, MÆLIBLAÐ FRÁ VSÐ DAGS 19 10 2006	
UPPFÆRT HJÁ SKIPLAGS OG BYGGINGASVIÐI	
HAFNARFJARDAR	A2

BREYTINGAR

Breyting A, 9.7.2018/EJ Breytt deiliskipulag samþ skipulags- og byggingarfulltr 12.12.2007, oðlaðst gildi þann 25.11.2008, Álfhella 9 byggingarritur stækkaður
Breyting B, 3.3.2023/AS Breytt deiliskipulag samþ skipulags- og byggingarráði 10.09.2019, oðlaðst gildi þann 25.09.2019, Álfhella 11, byggingarrit, akstursleið og bílastæðum breytt

SLÖÐ OG HEITI SKRAR S \AUTOCAD\27\HELLNA\hellna - 2\dwg_MH_SBS\271051_H_412069A.dwg
SLÖÐ OG HEITI X-REF S \AUTOCAD\27\HELLNA\hellna - 2105271-gm_januar_11.dwg