



GRUNNMYND PLÖTU YFIR 3. HÆÐ.

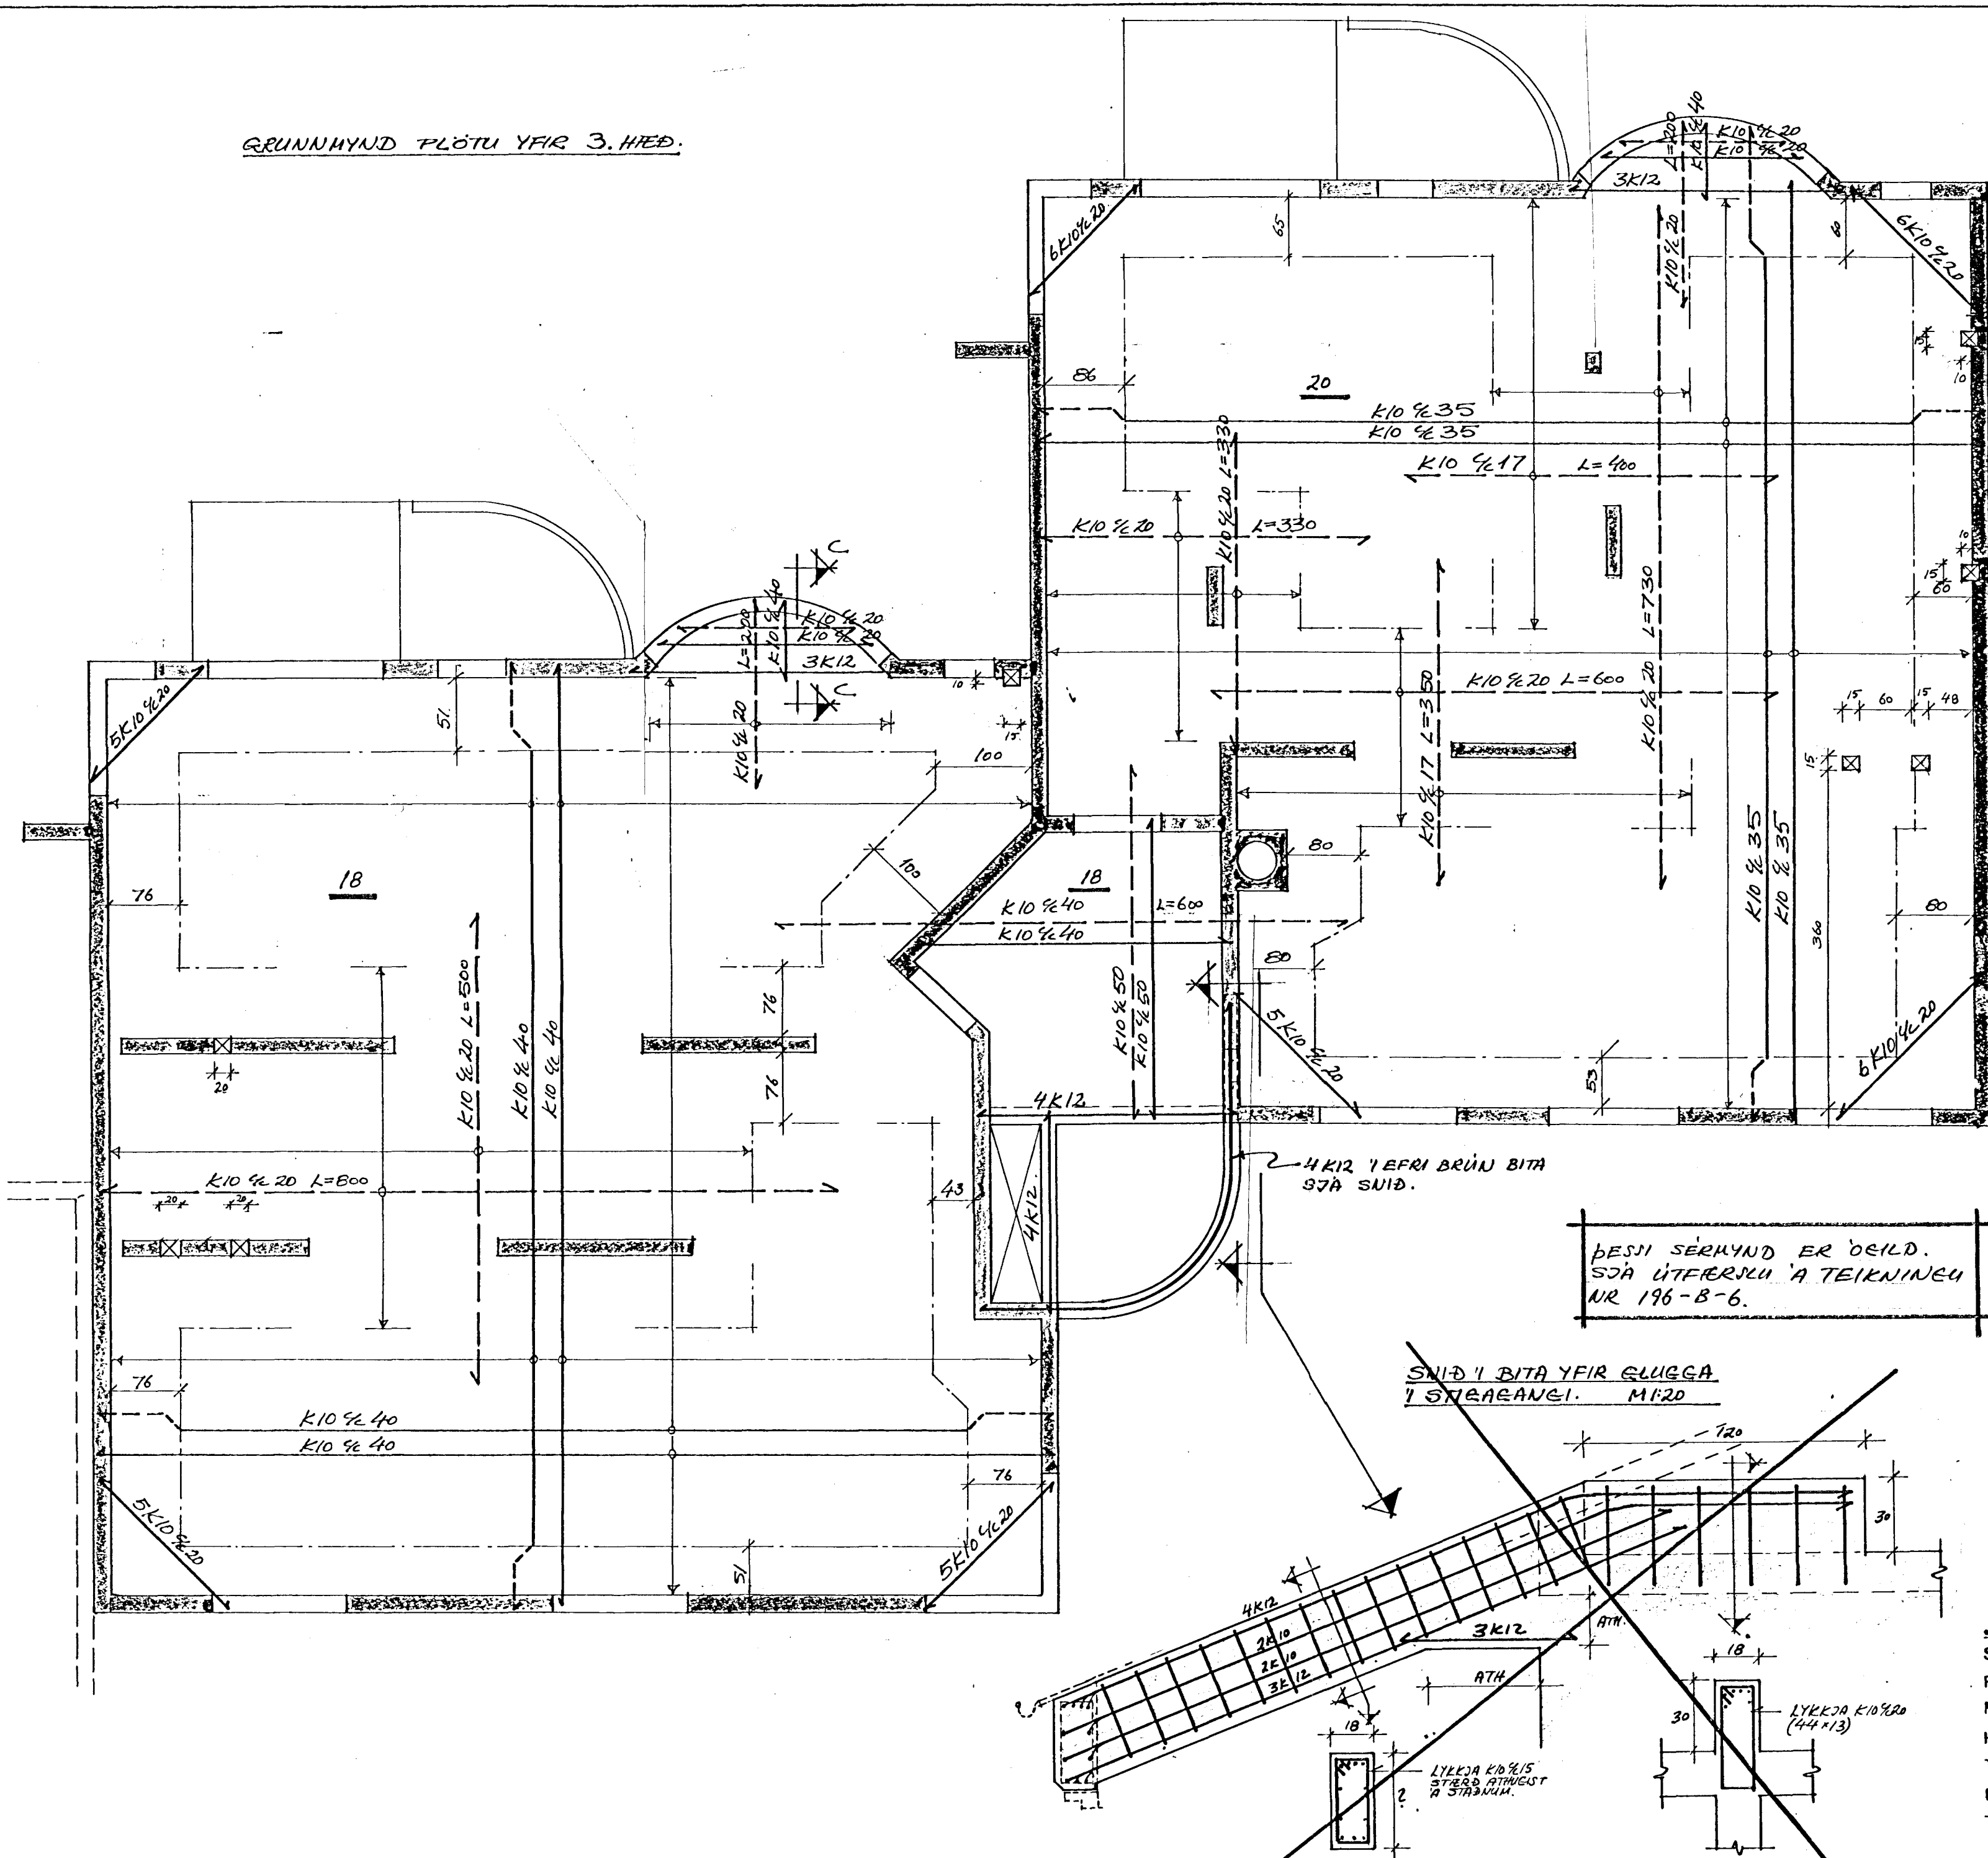

Úr Gildi

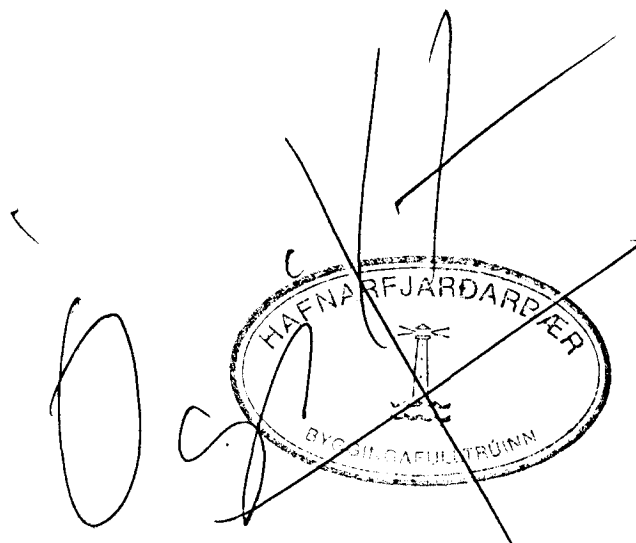

ÞESSI SÉRMYND ER ÆILD.  
SJA ÚTFÆRSLU A TEIKNINGU  
NR 196-B-6.

SNIÐ I BITA YFIR GLUGGA  
I STÍBARENGI. M:20

SJA SKÝRINGAR A TEIKN. NR. 196-B-1  
SJA SNIÐ A TEIKN. NR. 196-B-3

Jón R Sigmundsson tæknifr.

SÍMI 688440	ALFHOLT 10, HF.	NR
REYKJAVÍK	PLATA YFIR 3. HÆÐ.	196-B-5
M: 1:50	GRUNNMYND OG SNIÐ.	A.
HANNAÐ: JRS.	BURÐARVIRKI.	
TEIKNAD: JRS.		
DAGS. 90	Jón R. Sigmundsson	