



ÚTLOFTUN FYRIR BREYTINGU: M 1:5

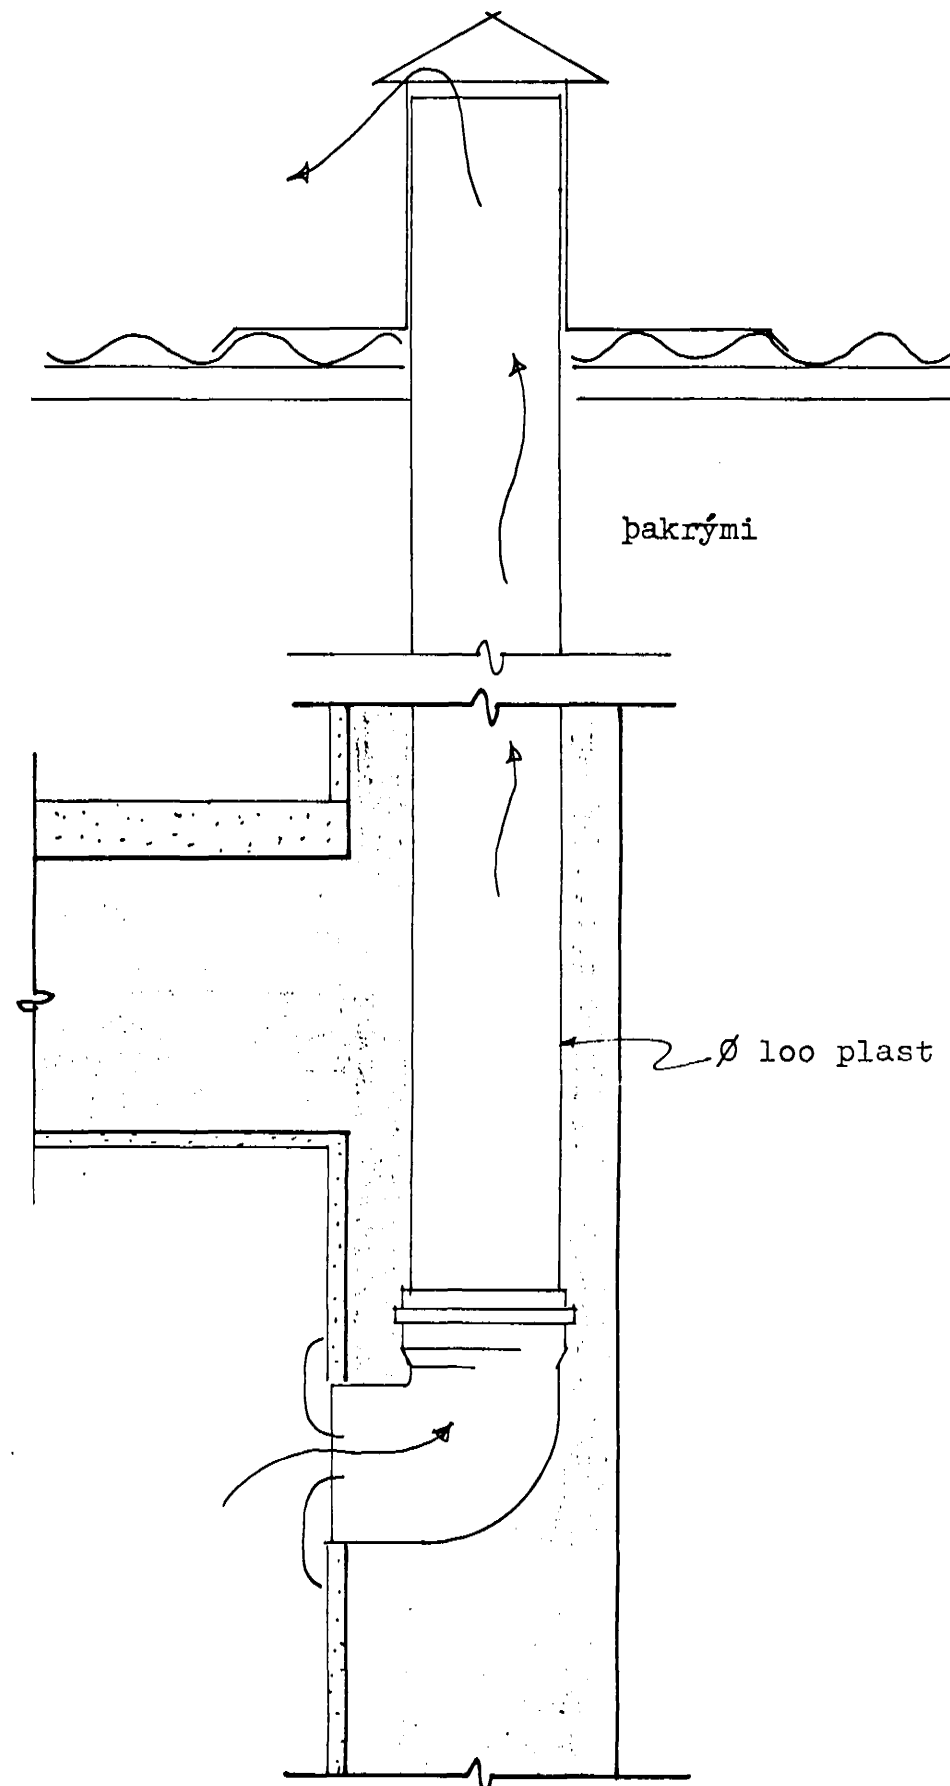

ÚTLOFTUN EFTIR BREYTINGU. M 1:5

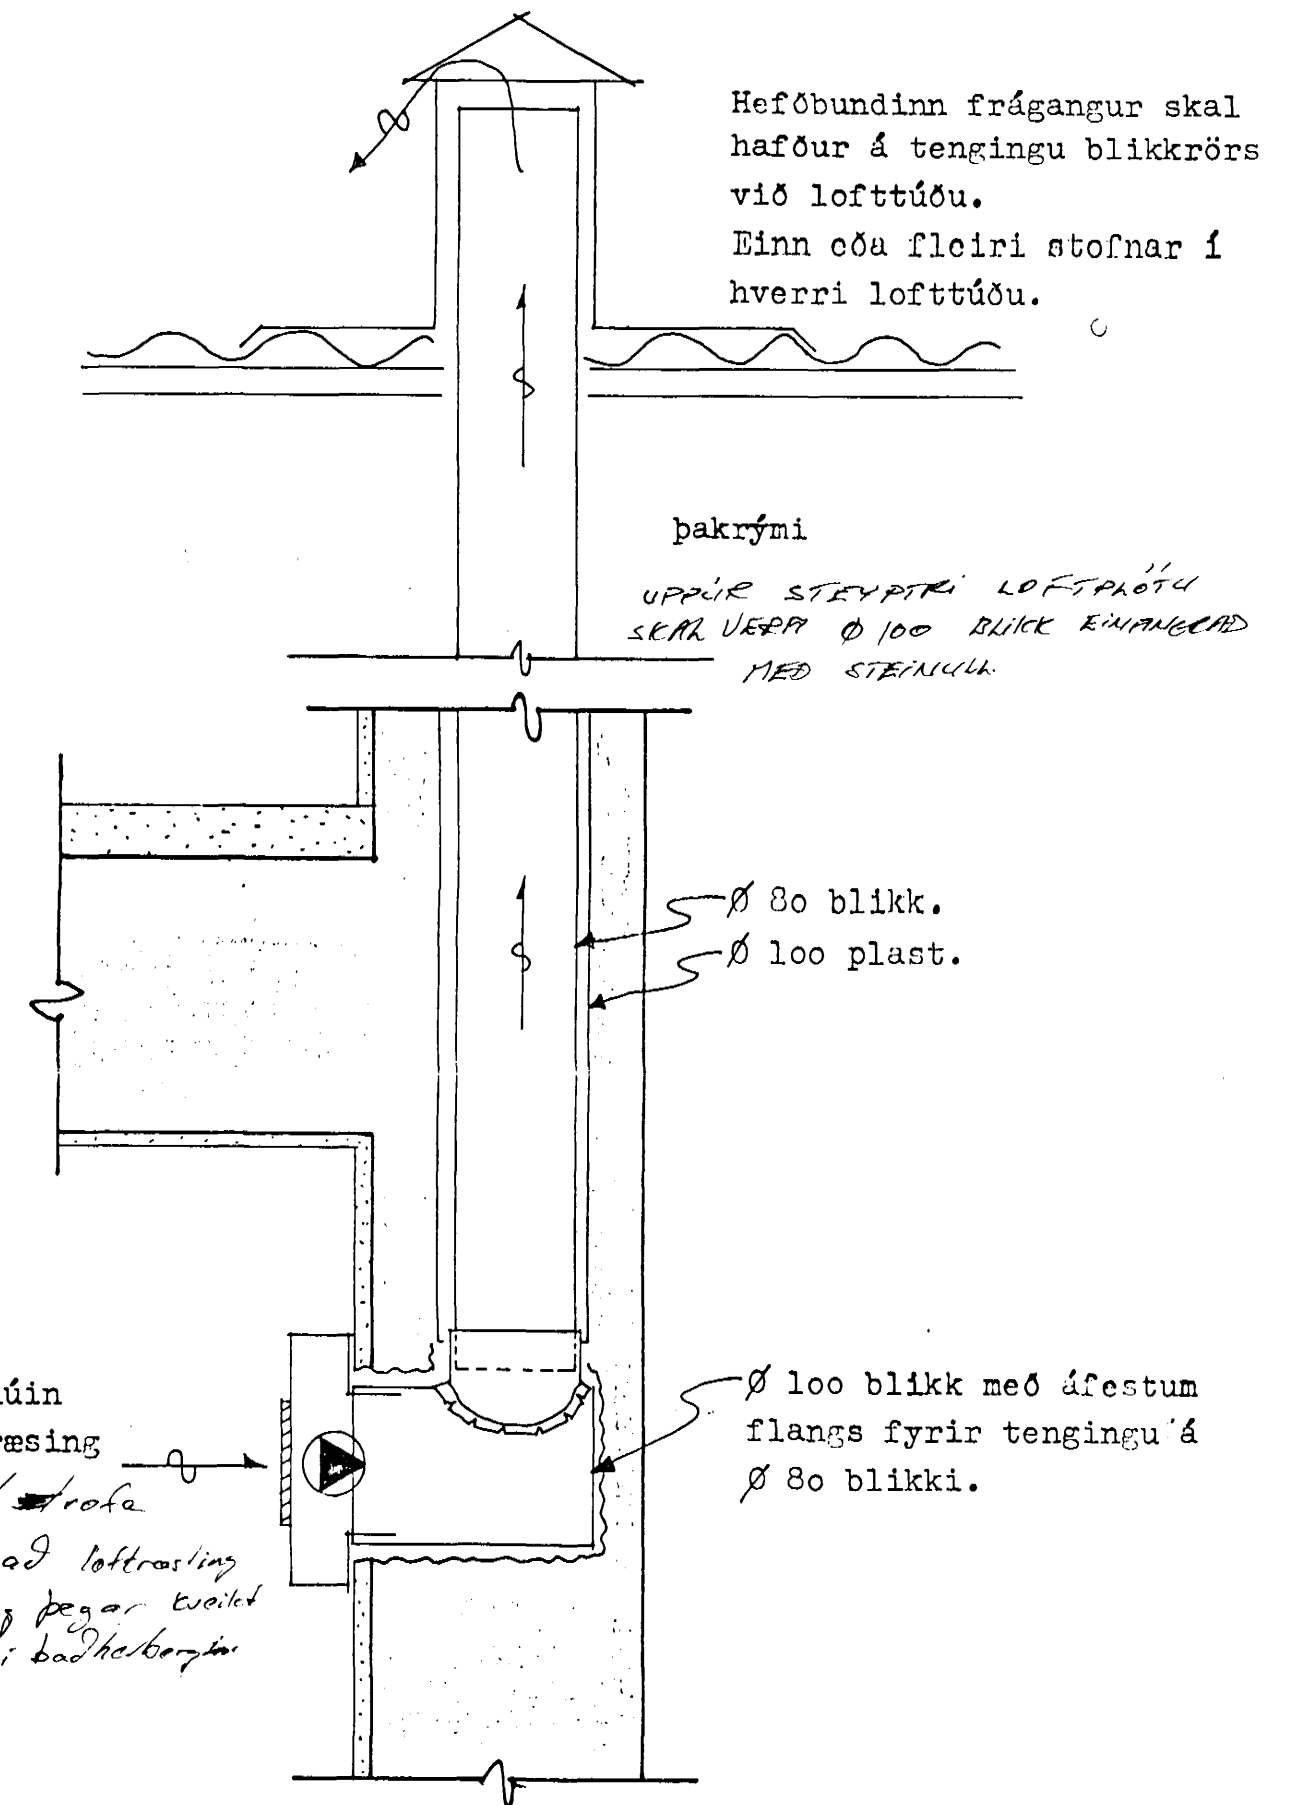

Frágangur skal vera í samræmi við Ísl. reglugerðir.

27 JAN 1992
 HAFVARDIANDANER
 BYGGINGAULLTRÚINN
 Jón R. Sigmundsson

Jón R Sigmundsson tæknir.

SÍMI: 688440	Álfholt lo Hf.	NR
REYKJAVÍK	Breytingar á útloftun	196-HNF-8
M: 1:5	út baðherbergjum.	
HANNAD: JRS		
TEIKNAD: JRS		
DAGS. 21.01.92	Jón R. Sigmundsson	