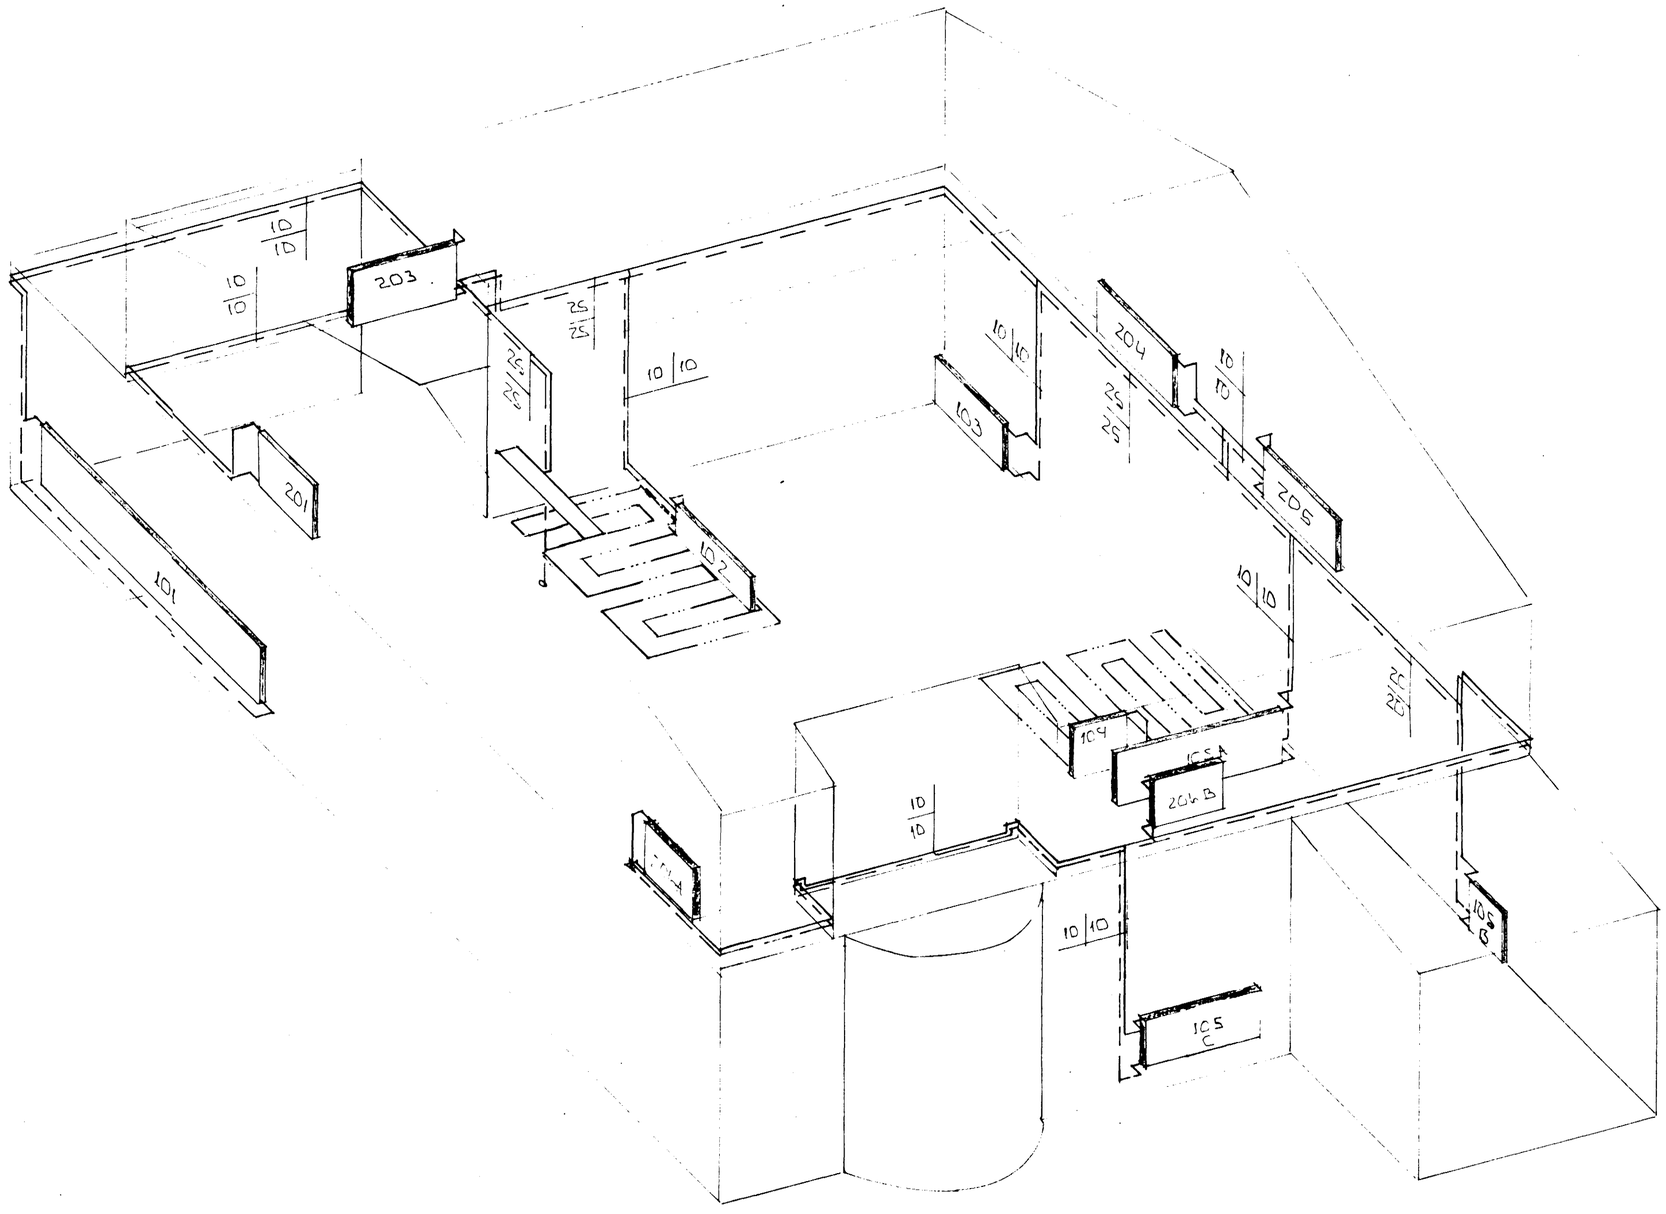

RÚMMYND HITALAGNA 1:50

HAFNARFJARÐARBÆR
14 FEB 1991
BYGGINGAFULLTRÚINN

BR.NR	DAGS	EÐLI BREYTINGAR	SIGN.
01	13.02.91	HITI Í GÓLF. OFNAR FÆRÐIR. OFNAR ÚT.	

ÁLFHOLT 14 HAFNARFIRÐI

RÚMMYND HITALAGNA

MÆLIKV. 1:50

DAGS	NÓV '90
HANNAÐ	
TEIKNAÐ	
VERK NR	9021
BLAÐ NR.	2-05

SIGURÐUR ÞORLEIFSSON TÆKNIFRÆÐINGUR F.T.F.Í.

STRANDGÖTU 11 HAFNARFIRÐI SÍMI 54751/54255