
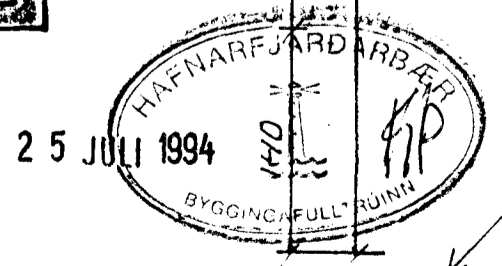
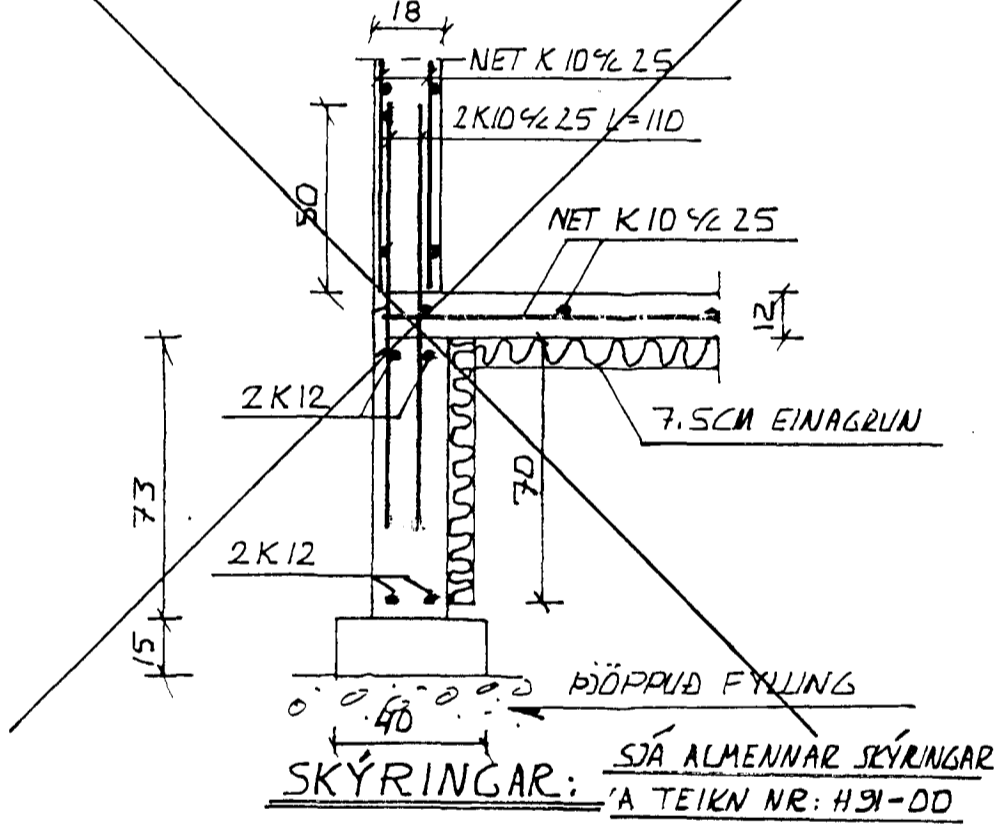
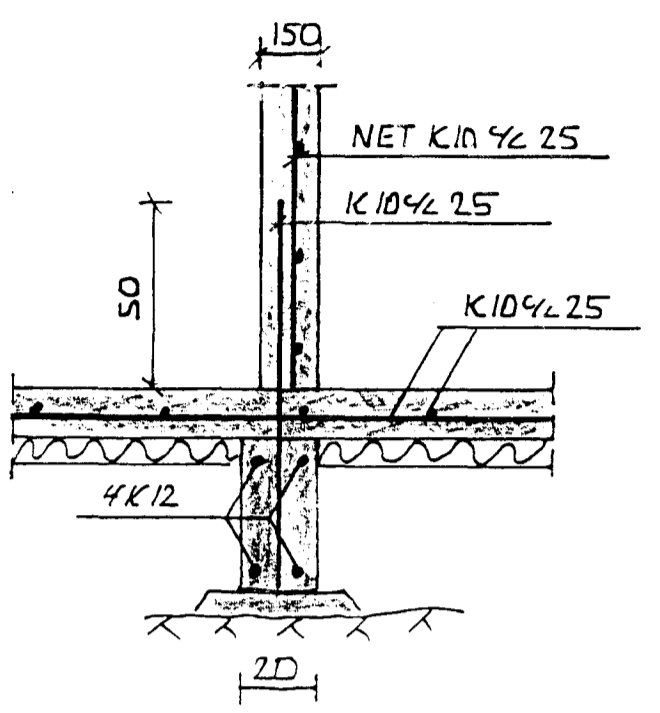
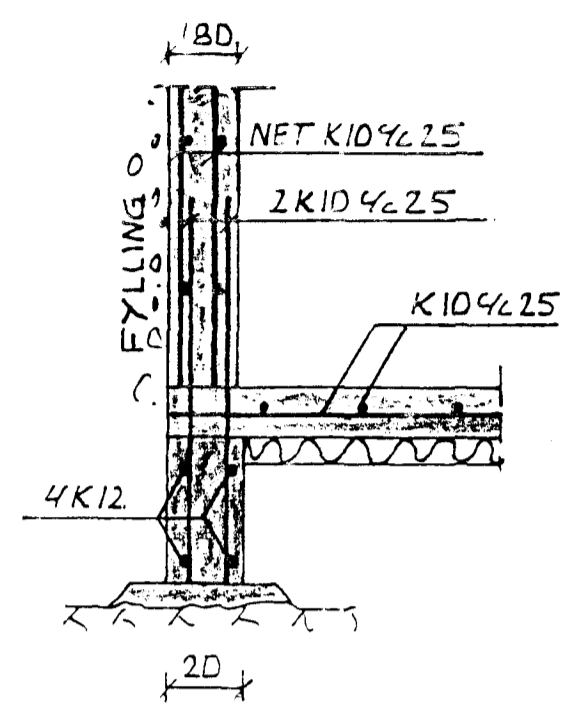
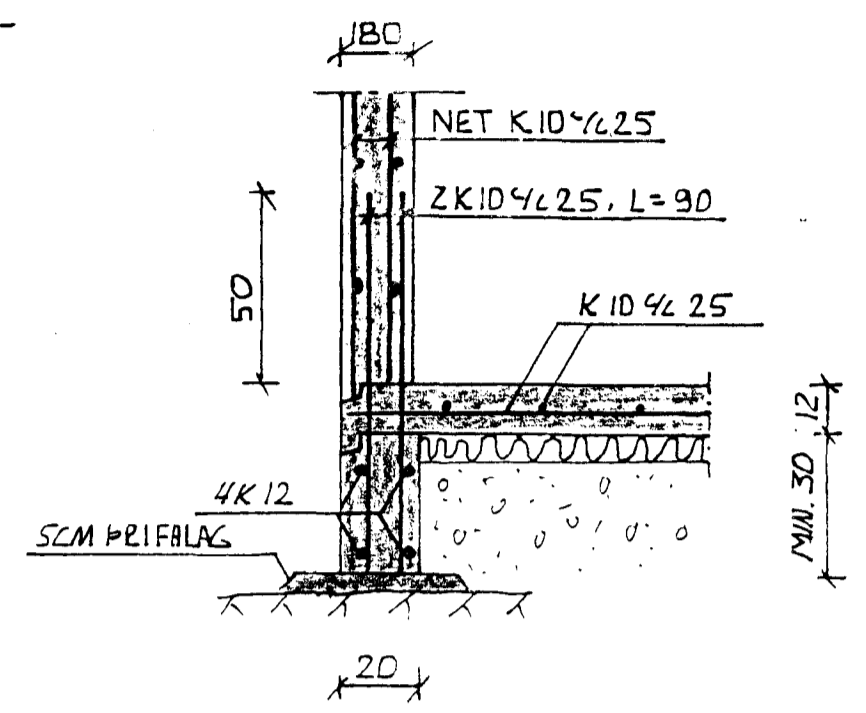


NR. 18.

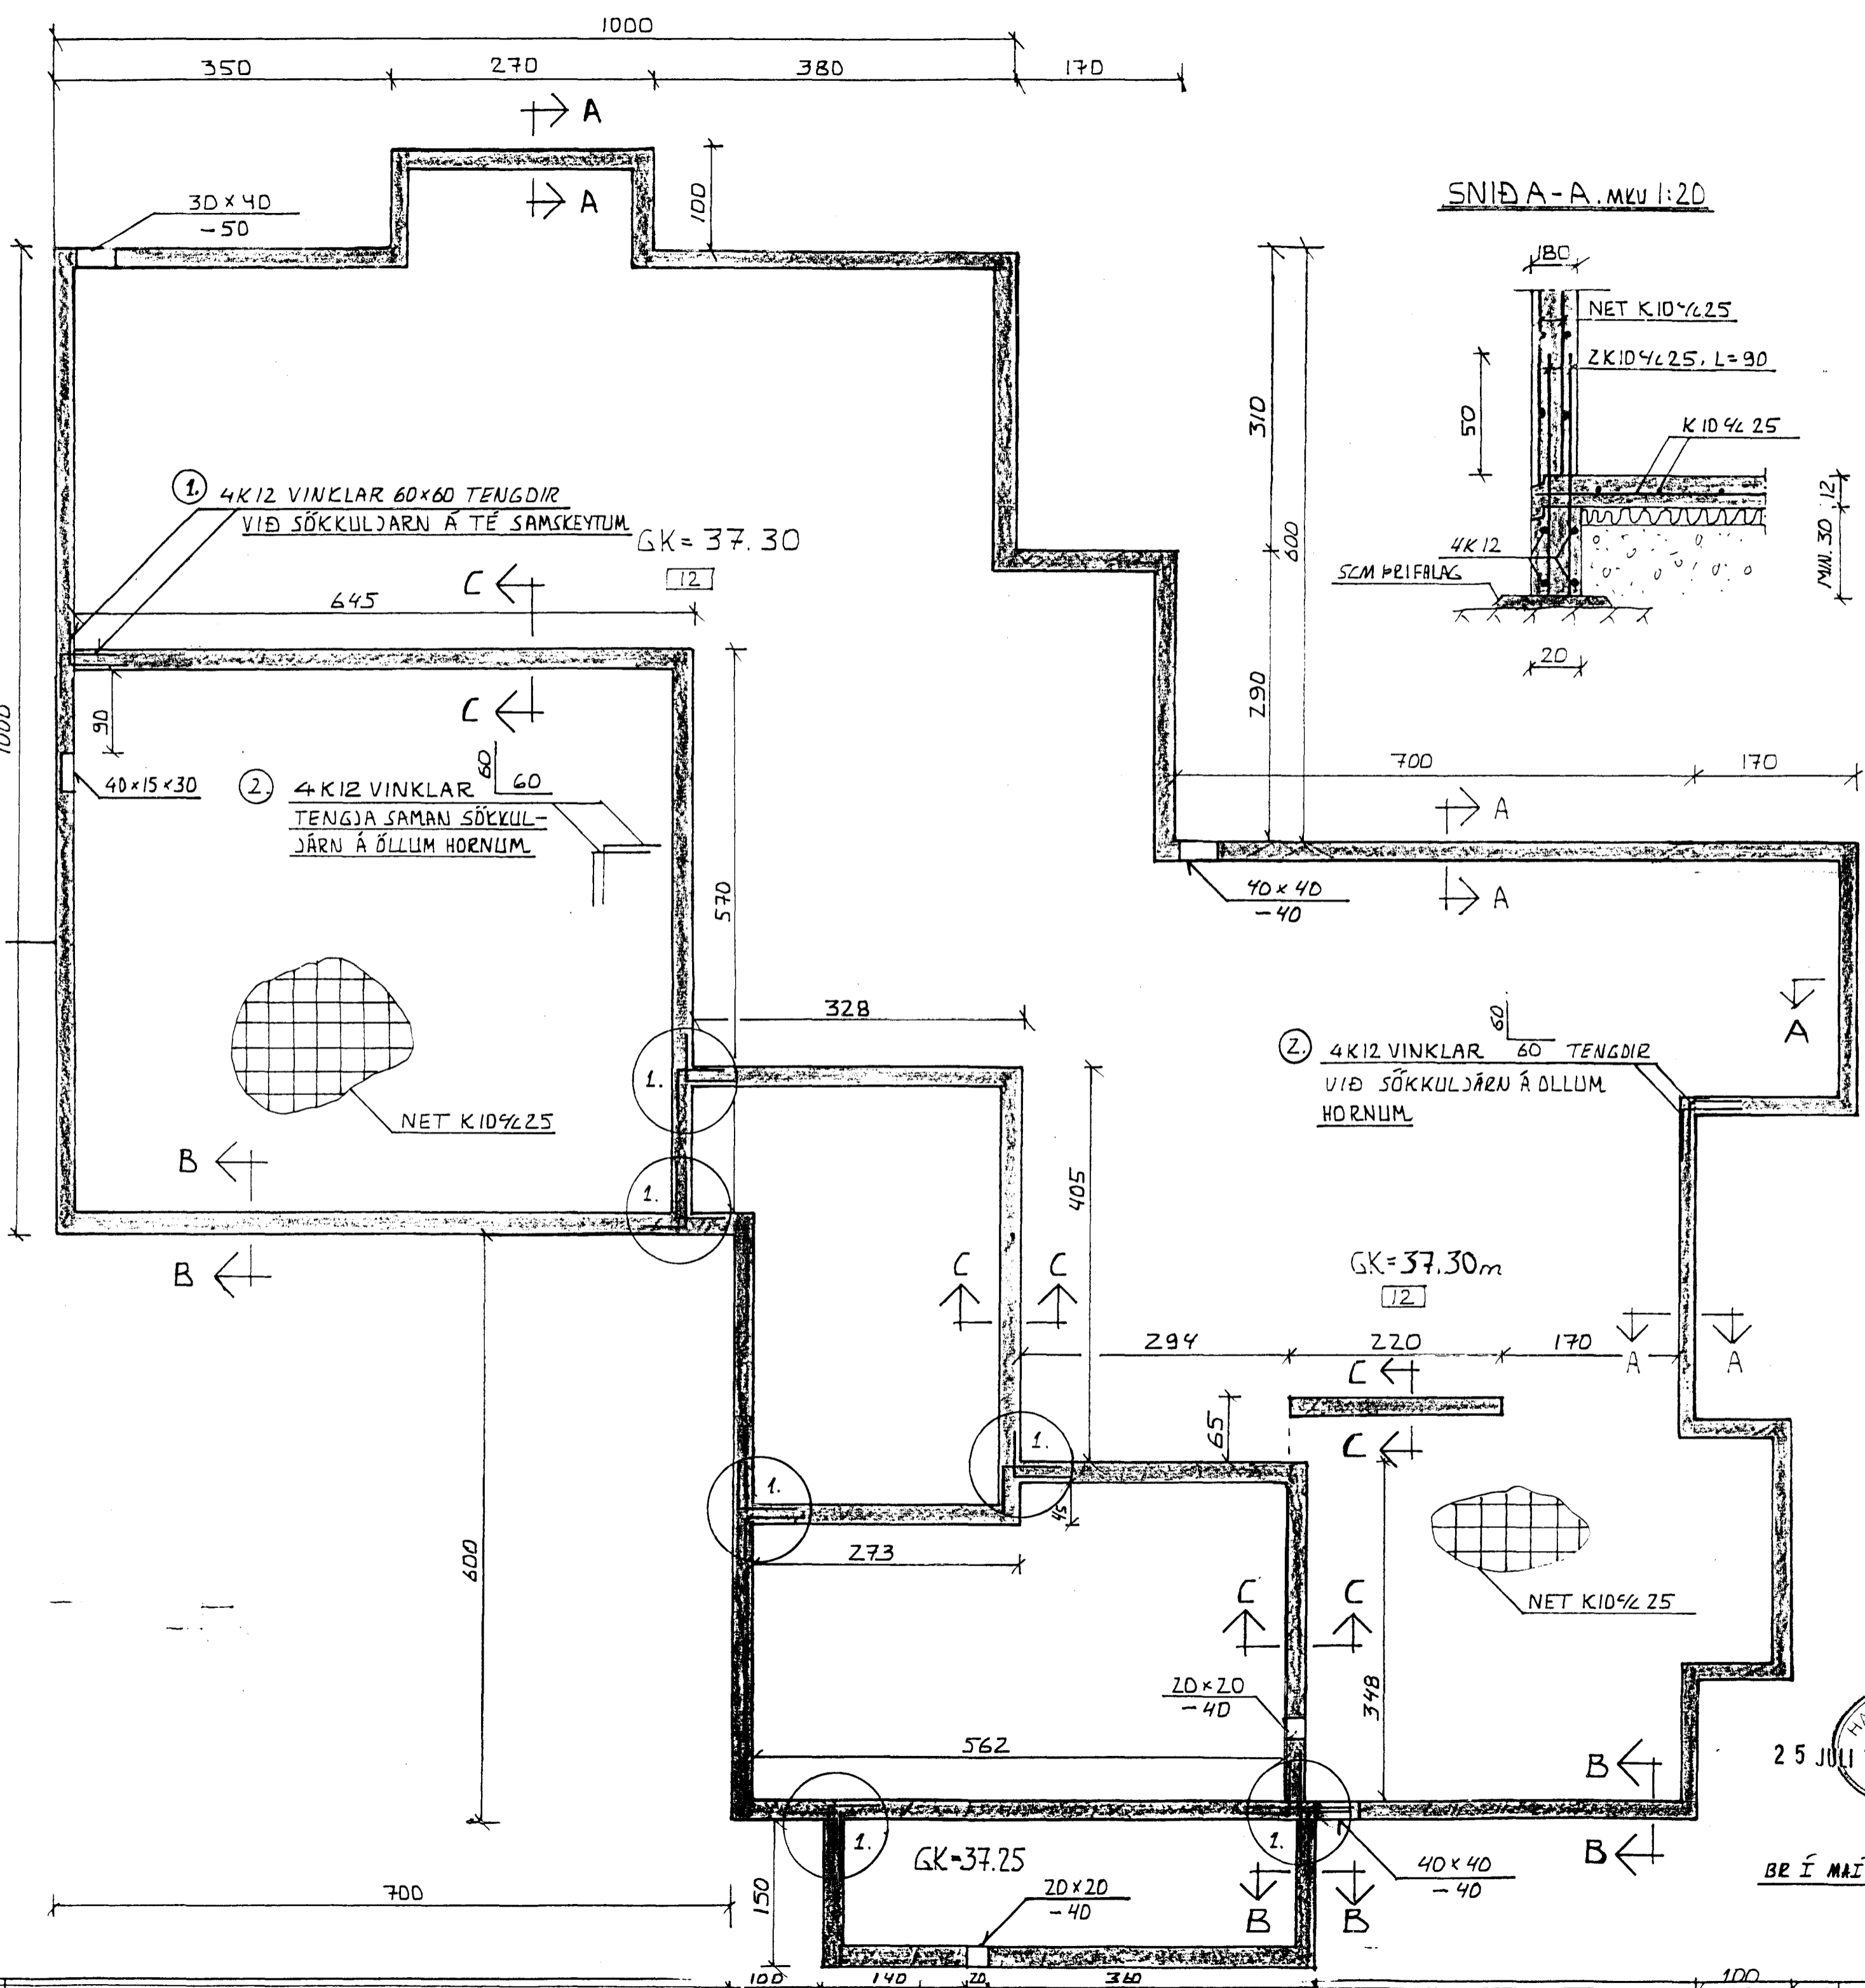

BR Í MAÍ 94, ÍBÚÐ Á JARÐHÆÐ

BR Í SEPT 91 KJALLARI UNDIR ÖLLU HÖSINU.
 Sveinn N. Vilhjálmsson M.V.F.Í

ALFHOLT 16 HAFNARFIRÐI FJÖLBÝLISHÚS	SVEINN N. VILHJ. VALLARGÖTU 30A KEFLAVÍK S.14838
UNDIRSTÖÐUR JARÐHÆÐ	HANNAÐ: SVU TEIKN: SVU MKV: 1:50, 1:20 DAGS: ÁRÍÚT 91
	TEIKN. NR: H 91-01