
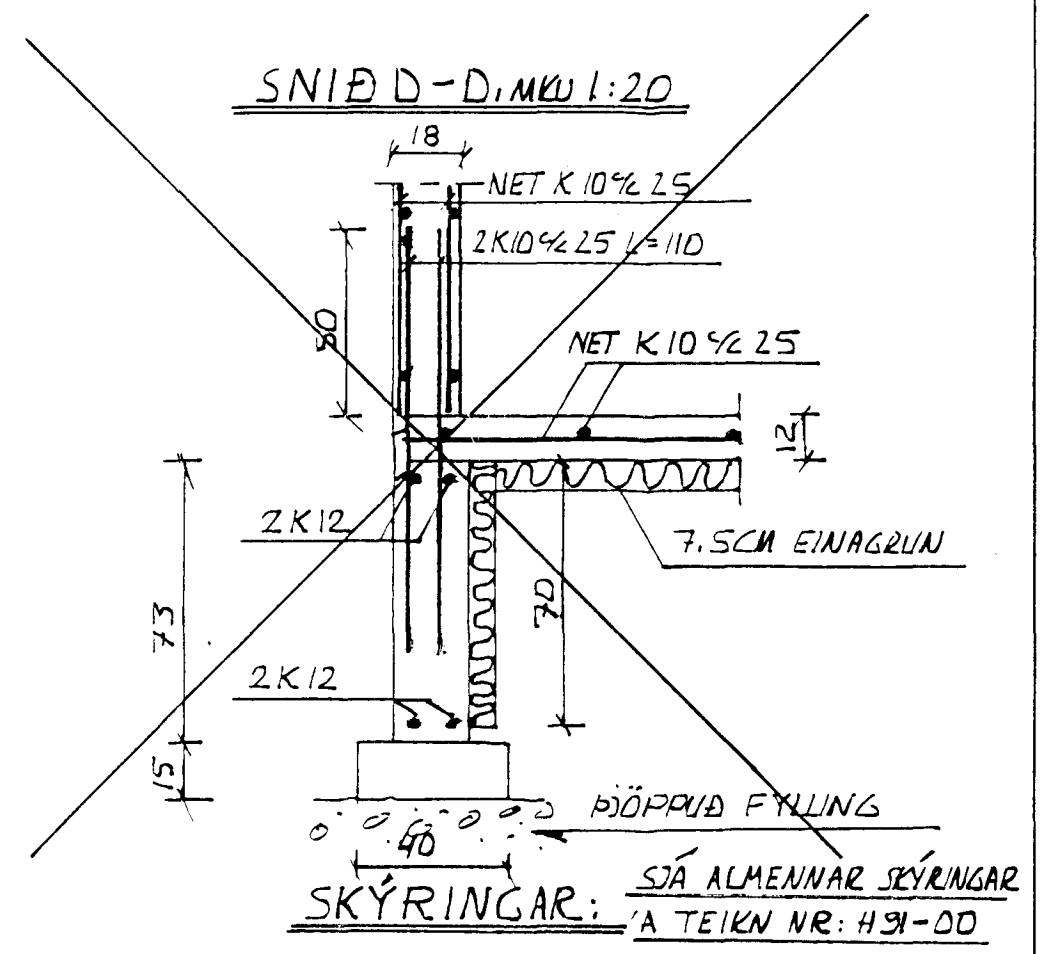
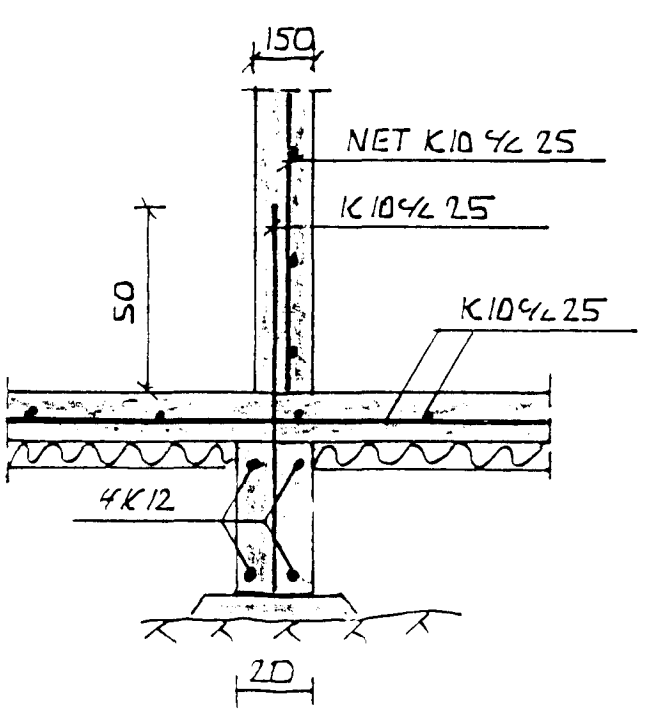
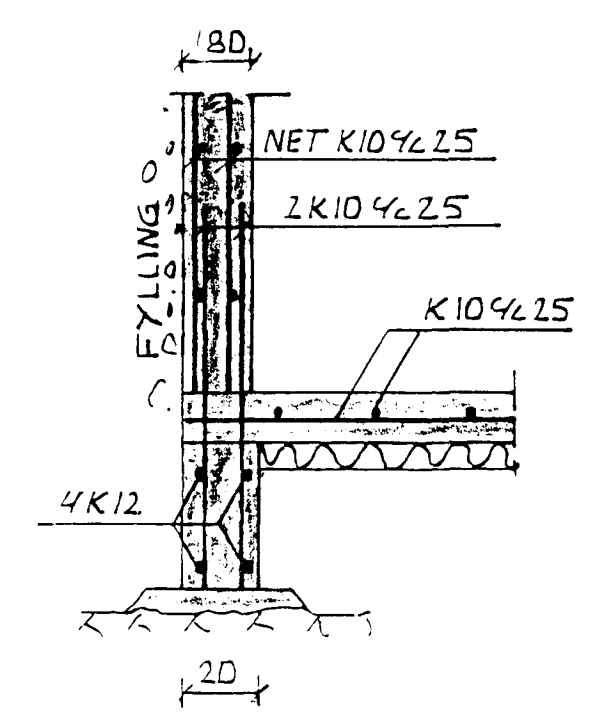
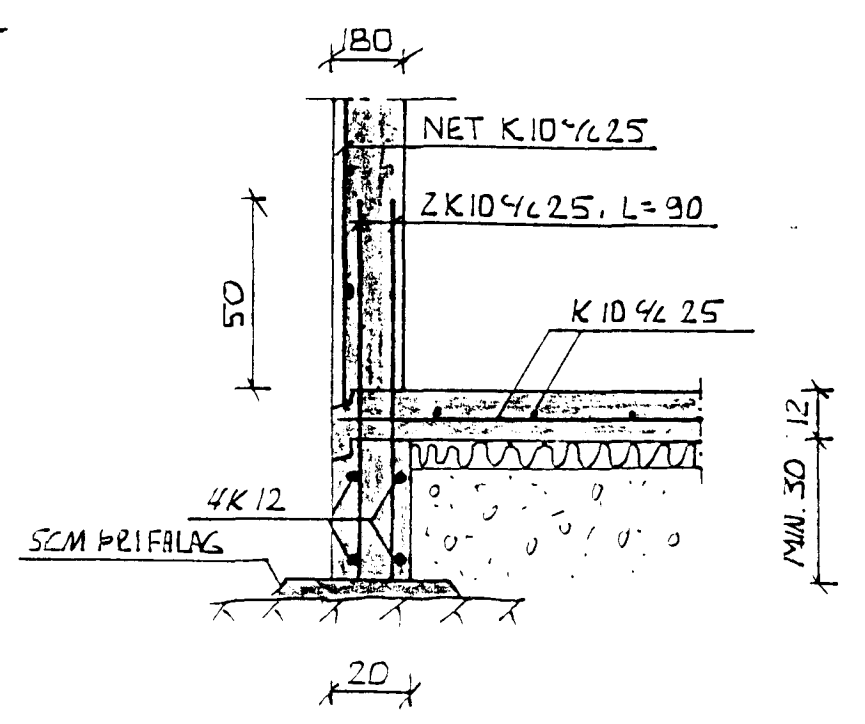


NR. 18.

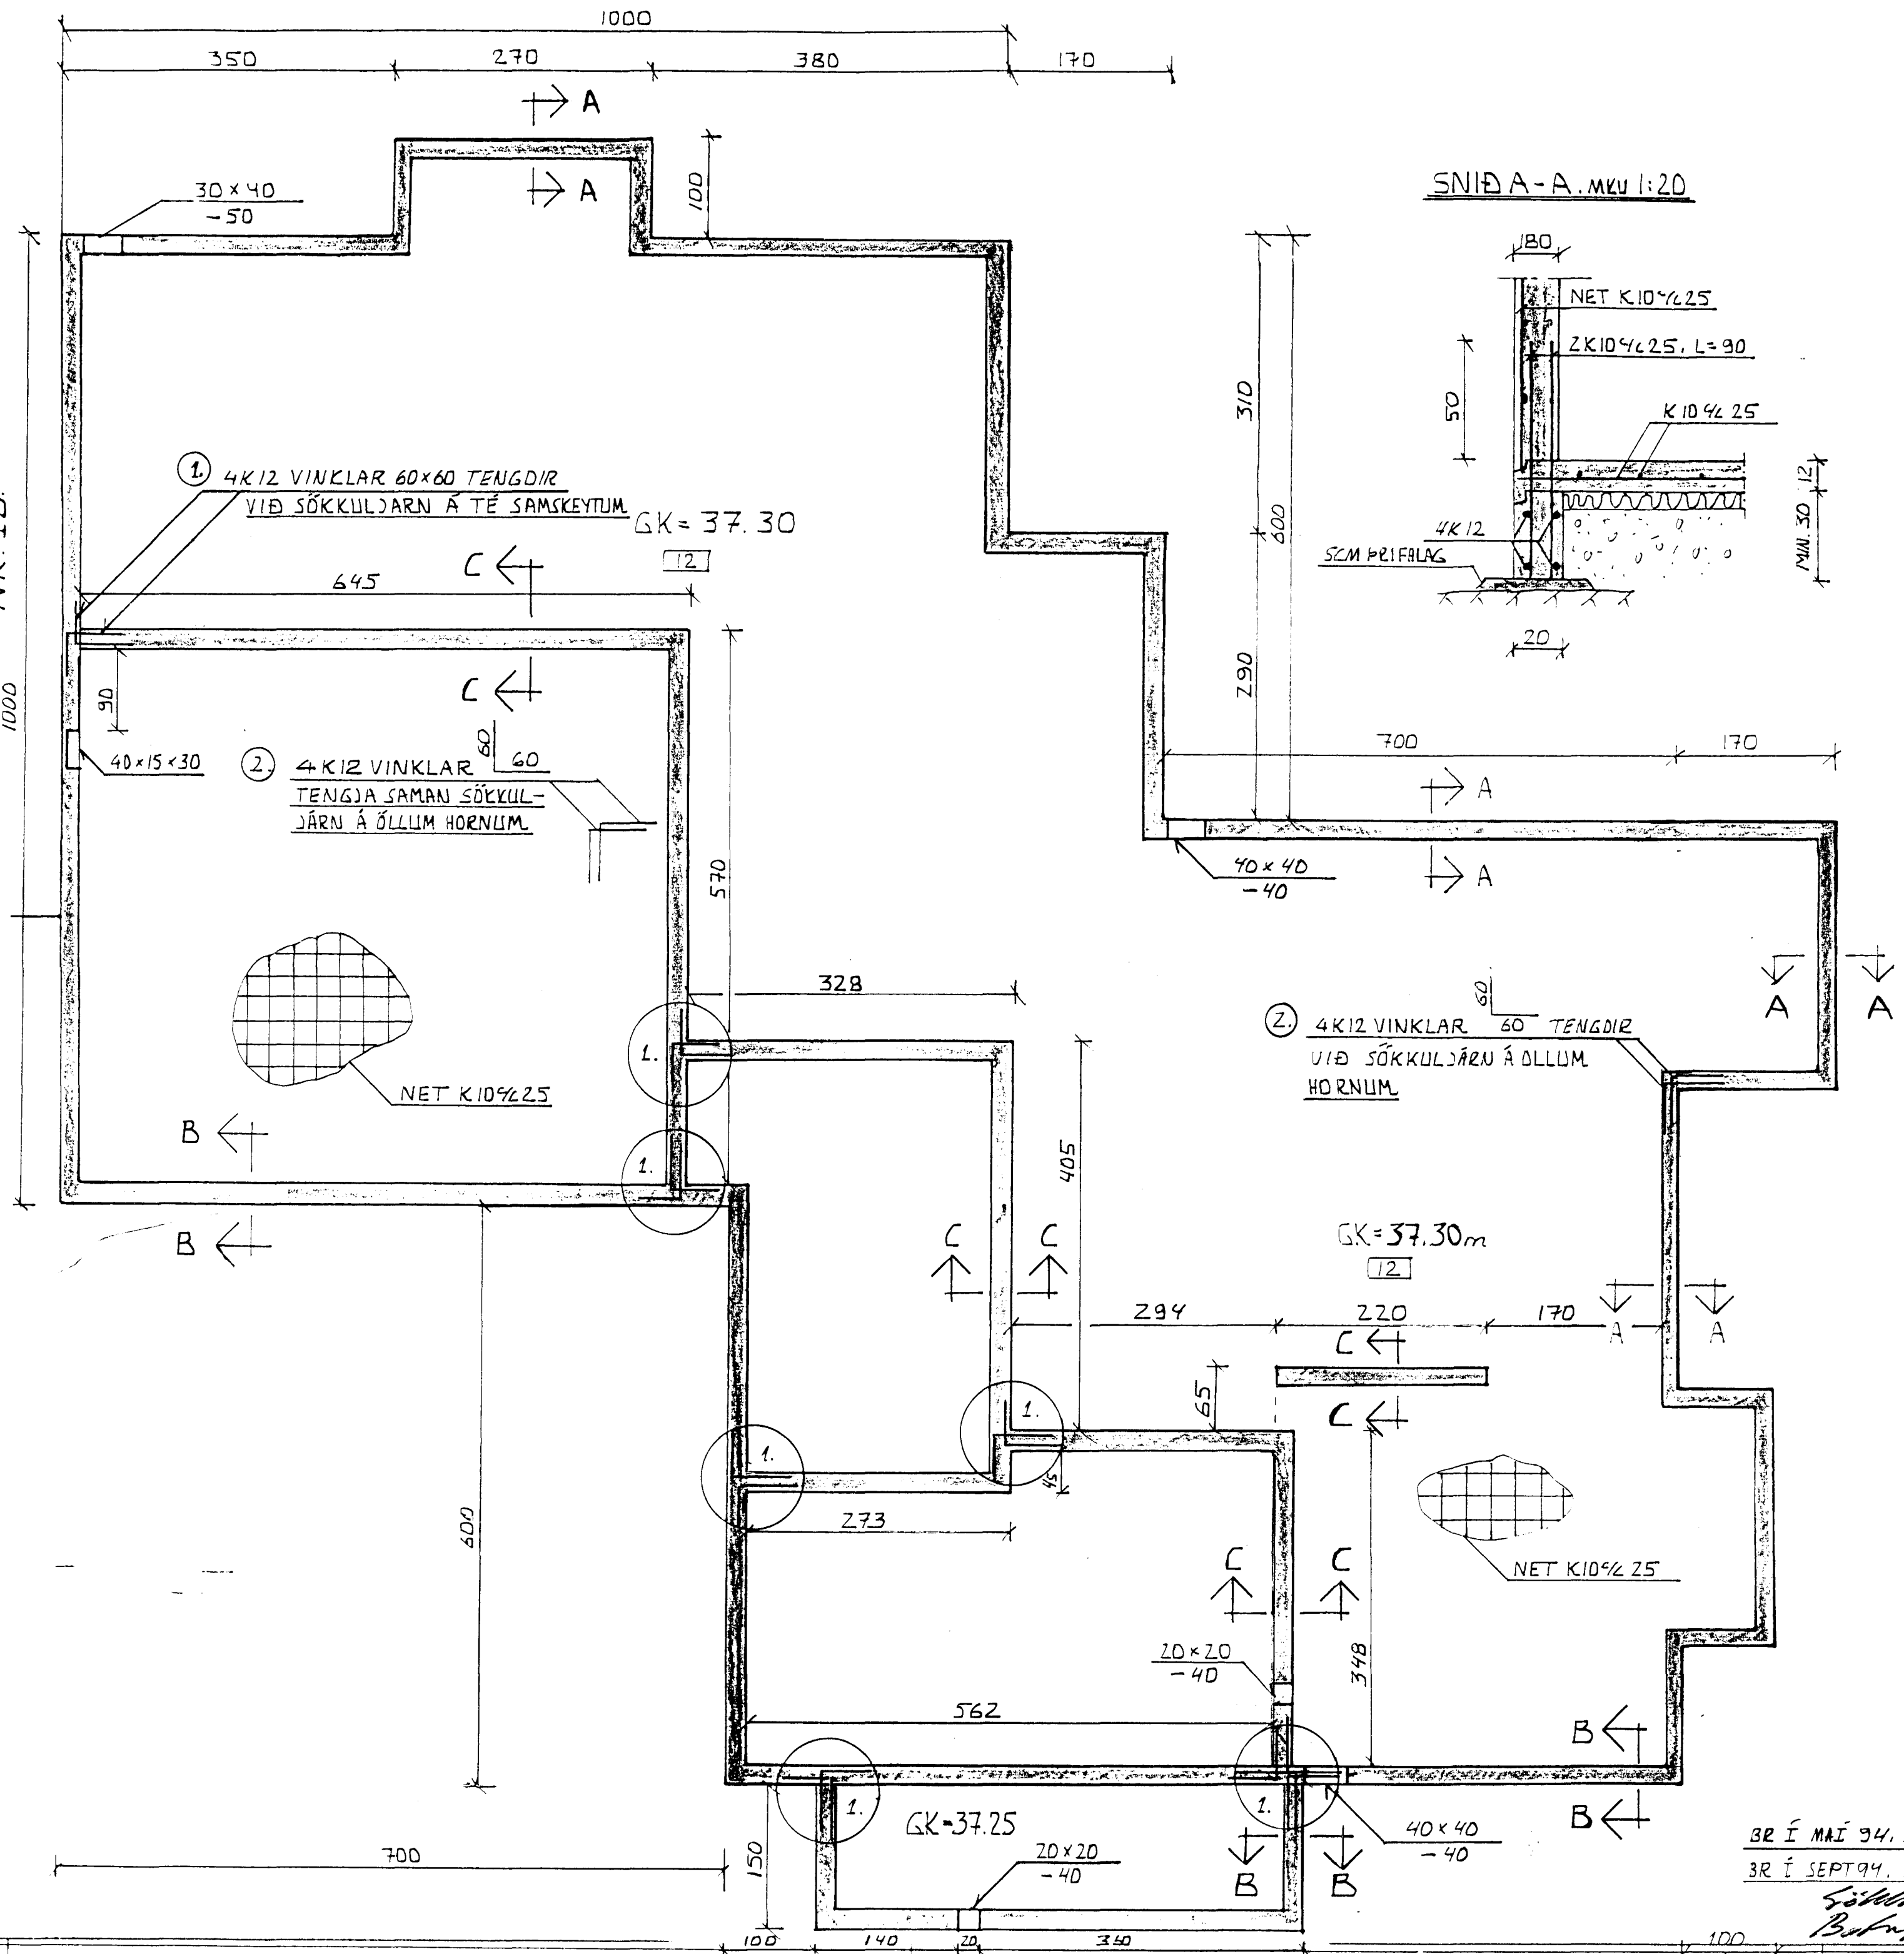

BR Í SEPT 91 KJALLARI UNDIR ÖLLU HÖRINU.  
 Sveinn N. Vilhjálmsson M.V.F.Í

ALFHOLT 16 HAFNARFIRÐI FJÖLBÝLISHÚS	SVEINN N. VILHJ. VALLARGÖTU 30A KEFLAVÍK S.14838	
	HANNAÞ. SVU	TEIKN. NR.
UNDIRSTÖÐUR JARÐHÆÐ	TEIKN: SVU	NR:
	MKV: 1:50, 1:20	H 91-01
	DAGS: ÁBÚT 91	

BR Í MAÍ 94, ÍBÚÐ Á JARÐHÆÐ  
 BR Í SEPT 94, SNIÐ A-A.  
 Sölvbergsson & Björnsson