


Gambykkt á fundi bygginge-
nefndar þ. 11/5 1994
BYGGINGAFULLTRÚNN
Í HAFNARFIRDI



hæð á lóðarmörkum

útlit austur 1:100

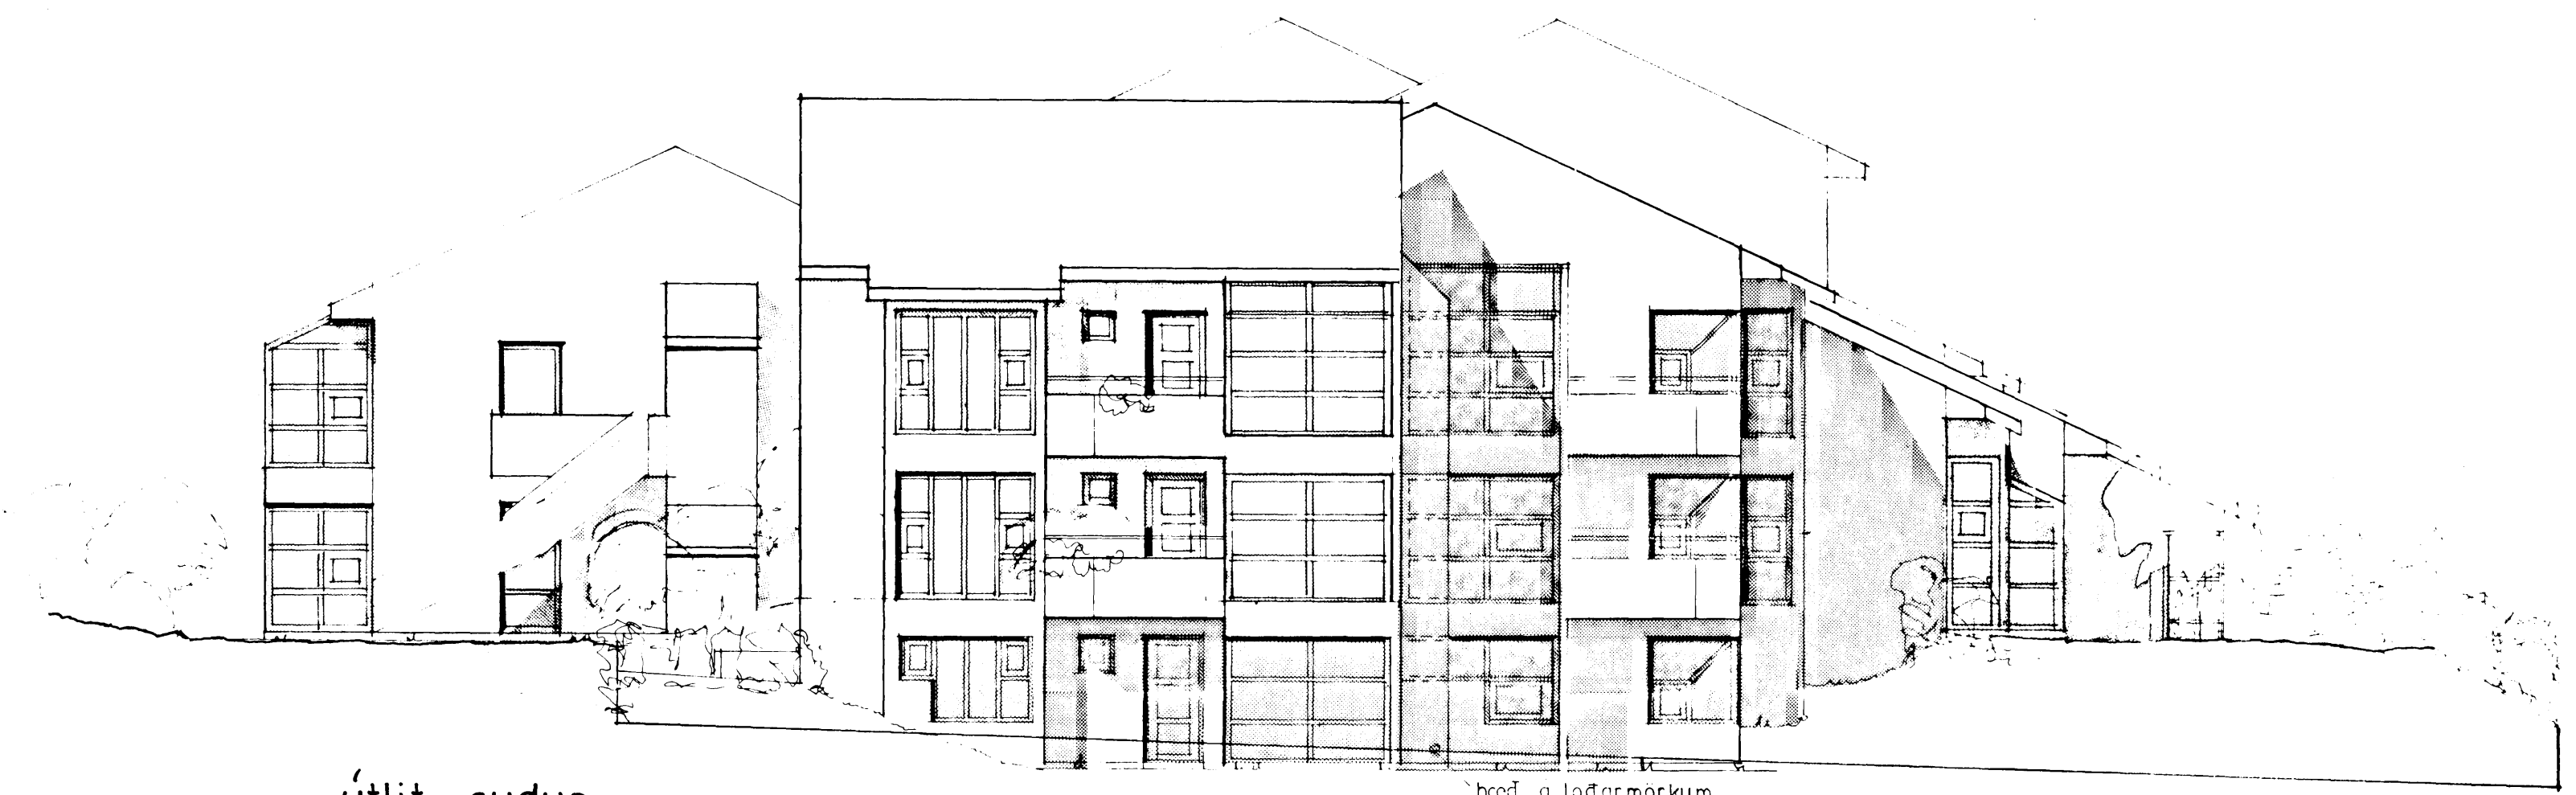



hæð á lóðarmörkum

útlit sudur

BR 20.04.94 nr 16 *Ásgeir Ásgeirsson*
BR 7.2.94 þakámi nr 24 *Ásgeir Ásgeirsson*
BR 09.04.92 nr. 20
BR 26.03.92 nr. 20

16-24-26

 Jörðabakki 20 109 RVK 577671	Fjölbýlishús við Álfholt 16-26 Hafnarfirði 
	Efni: útlit Dags: 27.09.90 Mkv: 1100 Hannad: Ásgeir Ásgeirsson <i>Ásgeir Ásgeirsson</i>