

Sampykkt á fundi bygginga-  
nefndar p. 11.15.1994  
BYGGINGAFULLTRÚINN  
HAFNARFIRÐI



hæð á lóðarmörkum

útlit vestur 1:100

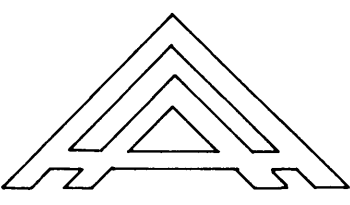
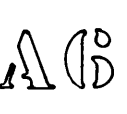


hæð á lóðarmörkum

útlit norður 1:100

BR 20.04.94 nr 16. *Asgeir Asgeirsson*  
BR 7.2.94 þakrymi nr. 24  
*Asgeir Asgeirsson*  
br. nr. 26 okt '92  
BR 09.04.92 nr. 20  
BR 18.07.90

16-24-26

 Jörðabakka 20 109 RVK 577671	Fjölbýlishús við		
	Álfholt 16-26 Hafnarfirdi		
	Efni: útlit		
	Dags: 27.09.90	Mkv: 1:100	
Hannad: Asgeir Asgeirsson <i>Asgeir Asgeirsson</i>			