



SNID A-A, 1:20

SNID 1, 1:20

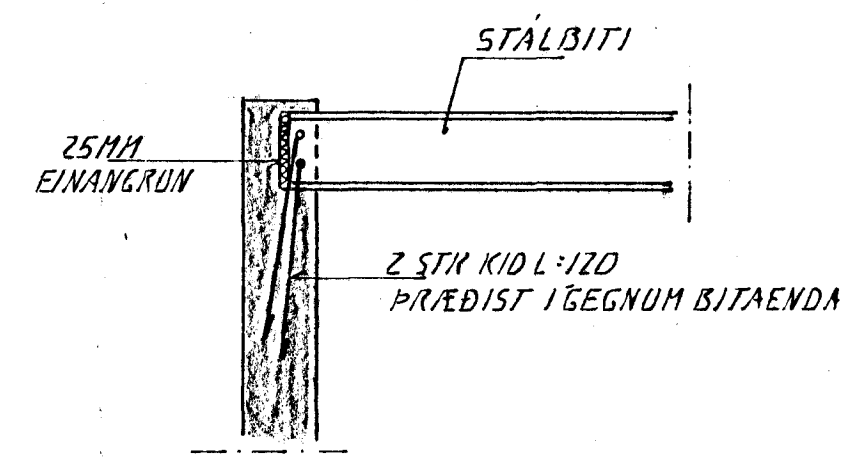


STÁLBITI Í VEGG

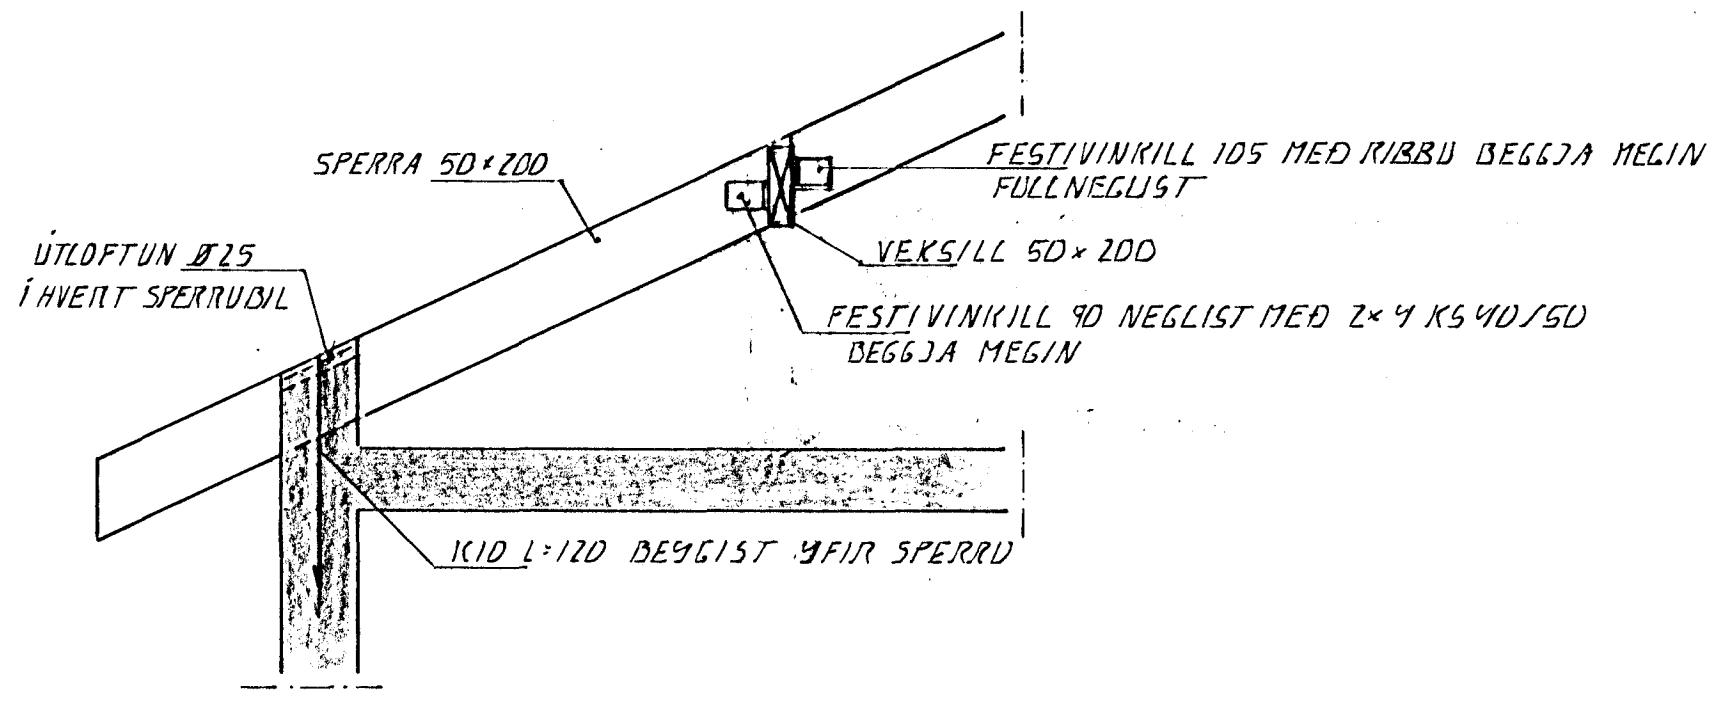

SNID 2, 1:20

ÁSKILIÐ, ELDRI
TEIKNING ÓGILD

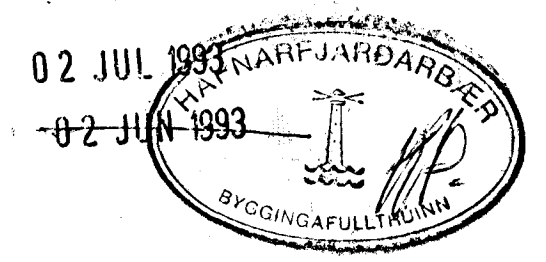

BR.NR.	DAGS	EDLI BREVTINGAR	SIGN.
01	24.06.93	FEKTING VIÐ KVIST	A.71
ALFHÖLT ÍÐ HAFNARFIRÐI ÞAKVIRKI, SÉRHYNDIÐ			DAGS. APRIL 93 HANNAS A.71 TEIKNAD A.71 VERK NR. 9308
MELIKV. 1:20 SIGURÐUR ÞORLEIFSSON TEKNIFRÆÐINGUR F.T.F.I. STRANDGÖTU 11 HAFNARFIRÐI SÍMI 54751/54255			BLAD NR. 1-06