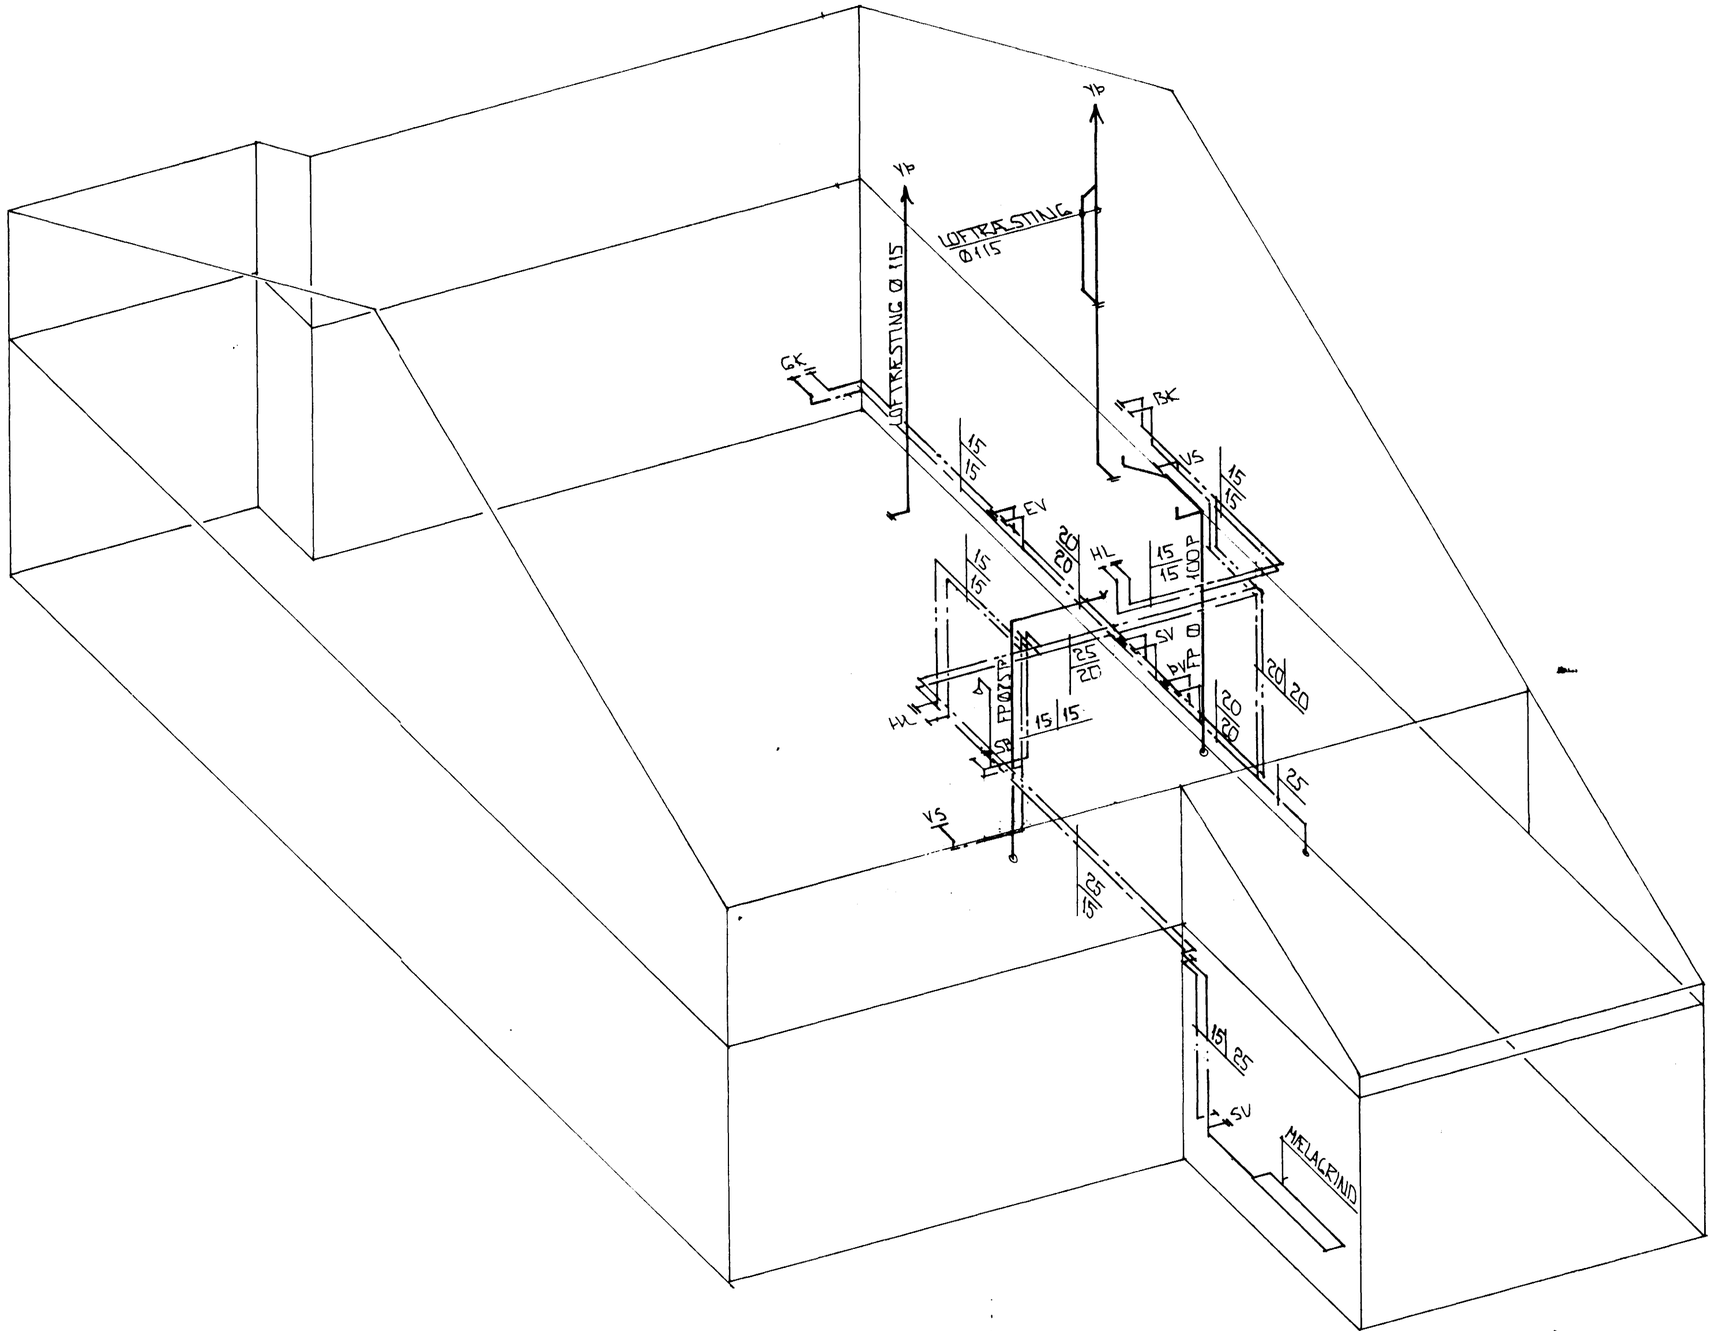

BÚMMYND VATNS - FRÁRENNSLIS OG LOFTRÆSTILAGNA

ÁSKILIÐ, ELDRI TEIKNING ÓGILD

06 OCT 19

HAFNARBJARÐARBÆR BYGGINGAFULLTRÚI A.S.Þ.

BR.NR.	DAGS	EÐLI BREYTINGAR	SIGN.
01	OKT '93	V.S BREYTT . FP FÆRÐ	GH

ÁLFHOLT 1B HAFNARFIRÐI

BÚMMYND - VATNS - FRÁRENNSLIS OG LOFTRÆSTILAGNA

MÆLIKV. Á 1 : 50

DAGS ÁGÚST '93

HANNAÐ

TEIKNAÐ GH

VERK NR. 9308

BLAÐ NR. 2 - 06

SIGURÐUR ÞORLEIFSSON TEKNIFRÆÐINGUR F.T.F.I.
STRANDGÖTU 11 HAFNARFIRÐI SÍMI 54751/54255