


RÚMMYND HITALAGNA 1:50

ÁSKILIÐ, ELDRI
TEIKNING ÓGILD

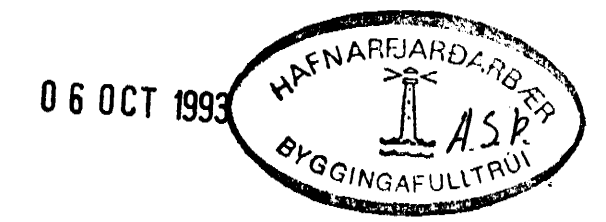

06 OCT 1993

01	OKT '93	OFN NR 107 FÆRDUR LEGU LAGNA BR	GH
BR.NR.	DAGS	EDLI BREIÞTINGAR	SIGN.
ÁLFHOLT 18 HAFNARFIRÐI			DAGS ÁGÚST '93
RÚMMYND - HITALAGNA			HANNAÐ
MELIKV.			TEIKNAD
SIGURÐUR ÞORLEIFSSON TEKNIFRÆÐINGUR F.T.F.I.			VERK NR.
STRANDGÖTU 11 HAFNARFIRÐI SÍMI 54751/54255			9308
			BLAD NR.
			2-05