
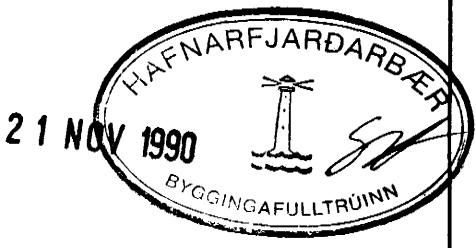
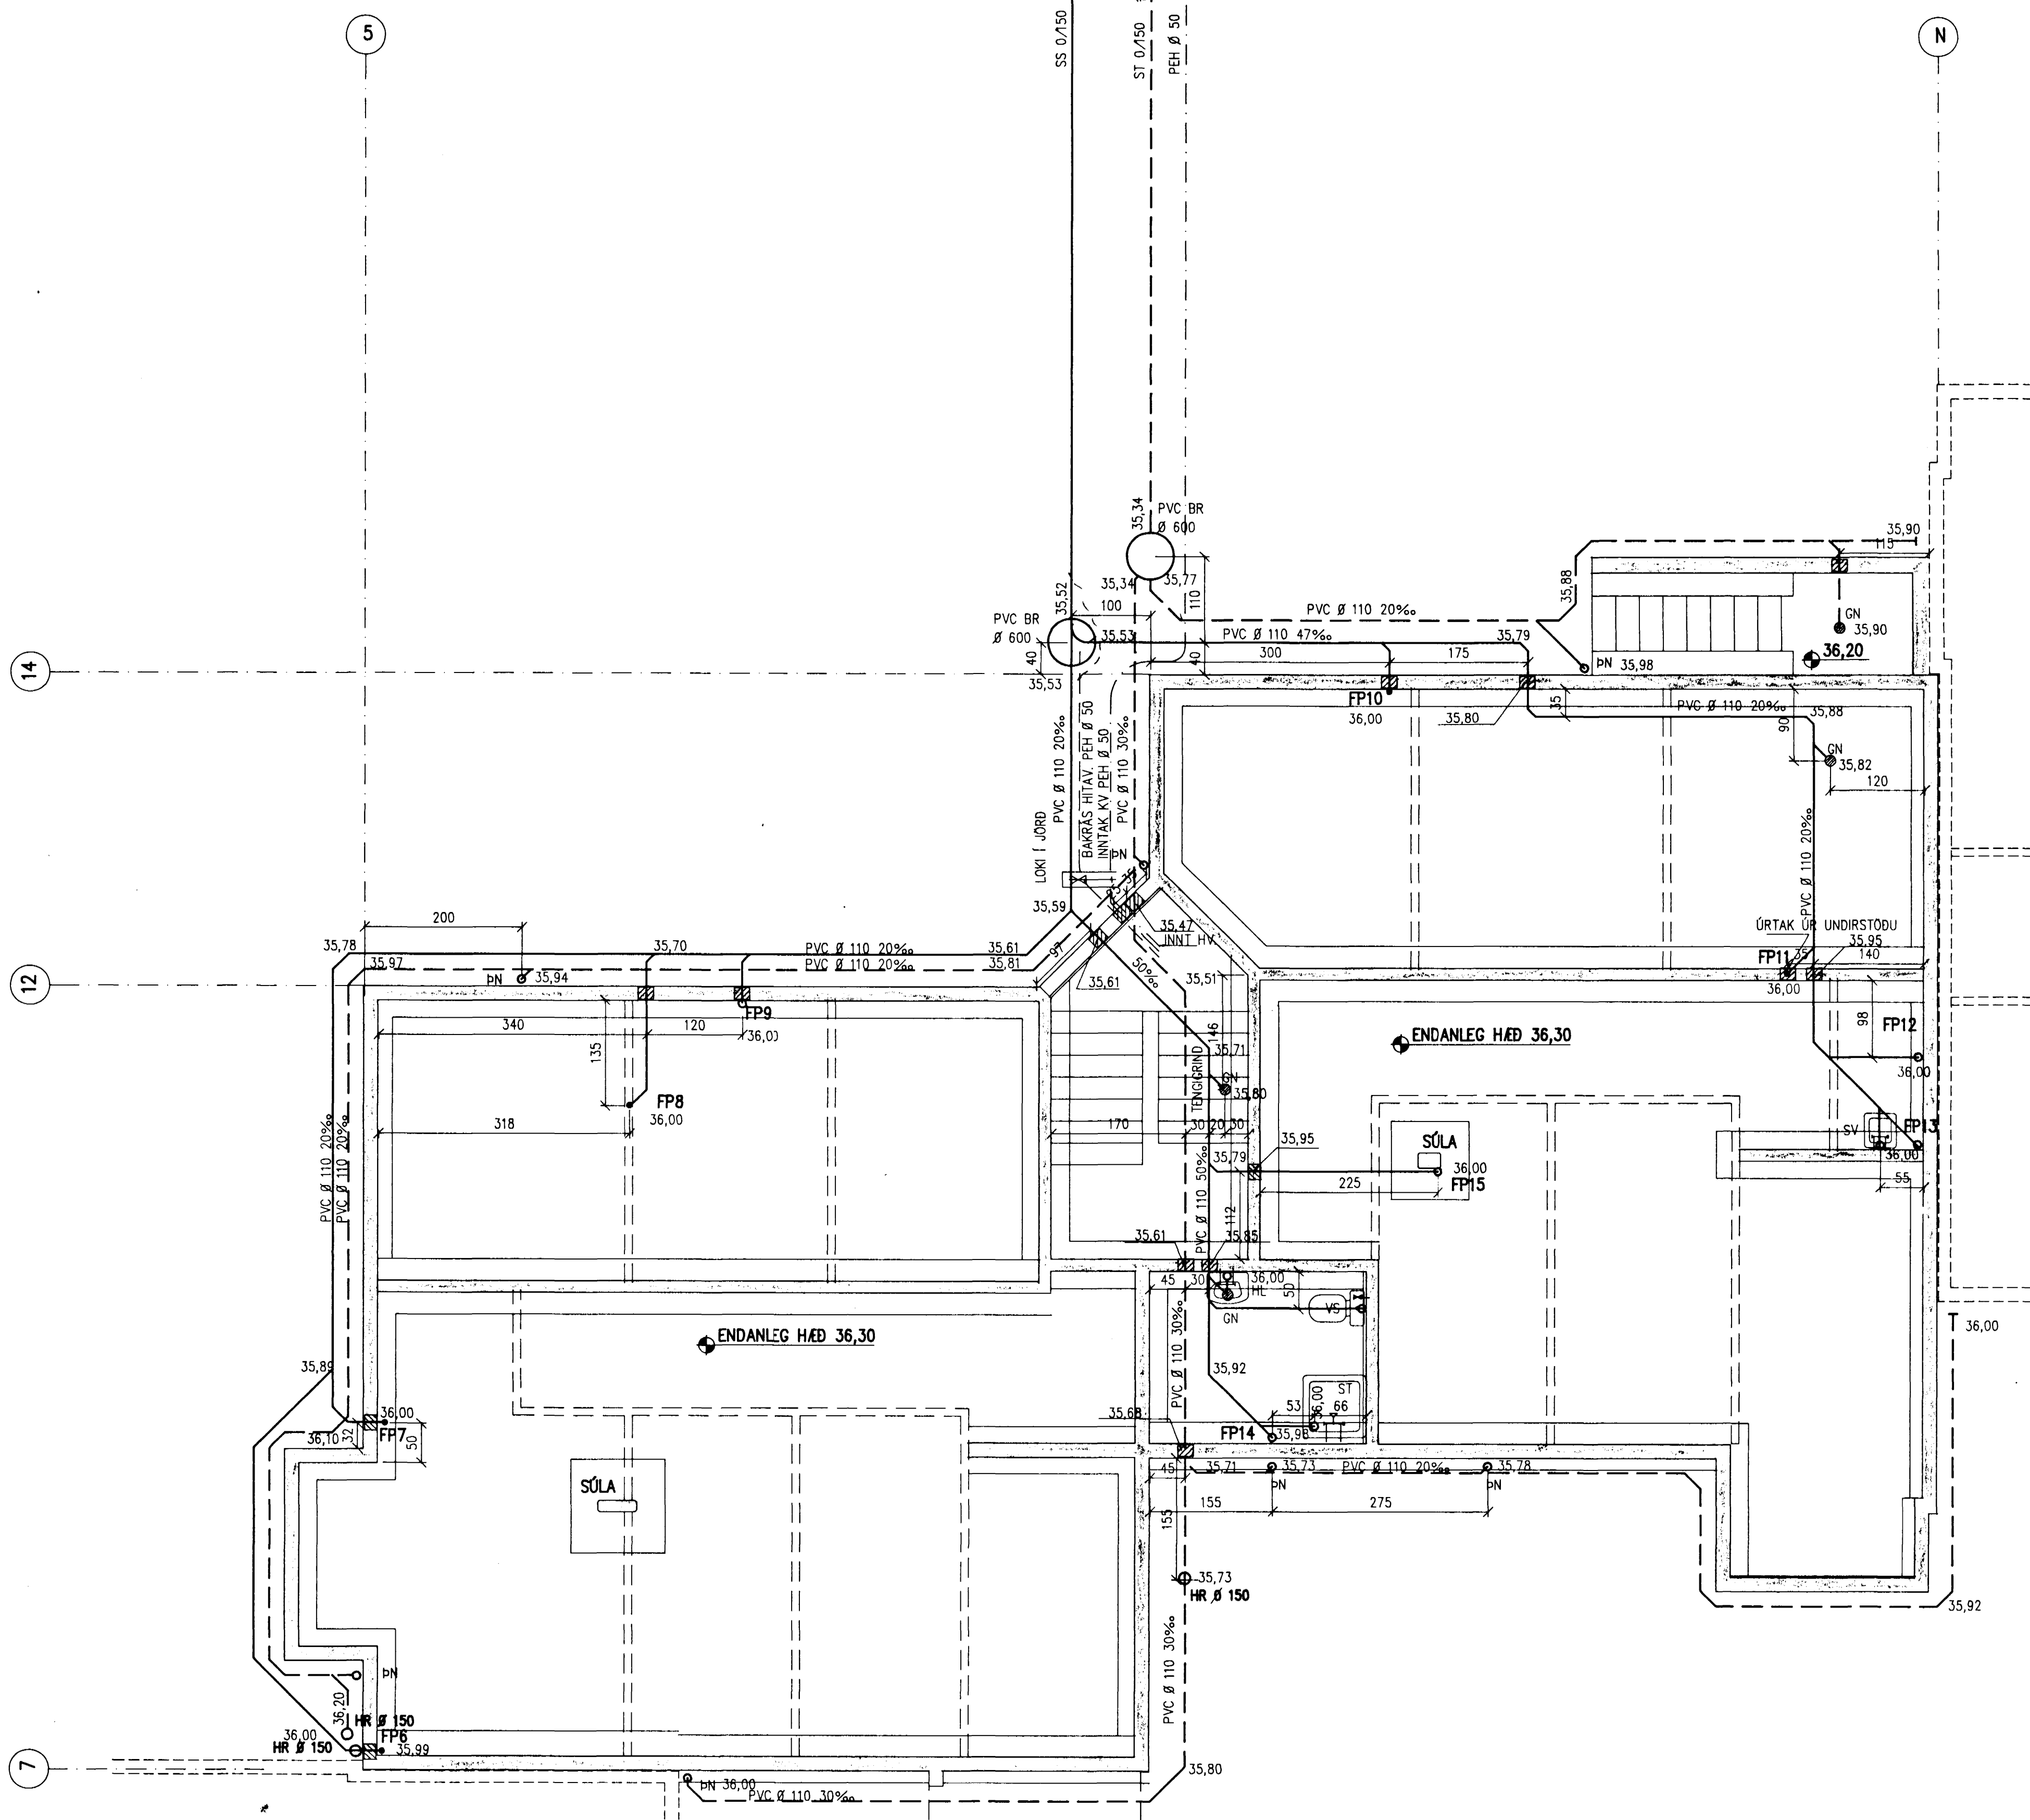


GRUNNMYND LAGNA Í JÖRD 1/50

ÁLFHOLT 24

TENGING VÍÐ GÖTU  $f=34,80$   
 TENGING VÍÐ GÖTU  $f=34,30$   
 LÓÐARMÖRK

AFSTÖÐUMYND 1/500

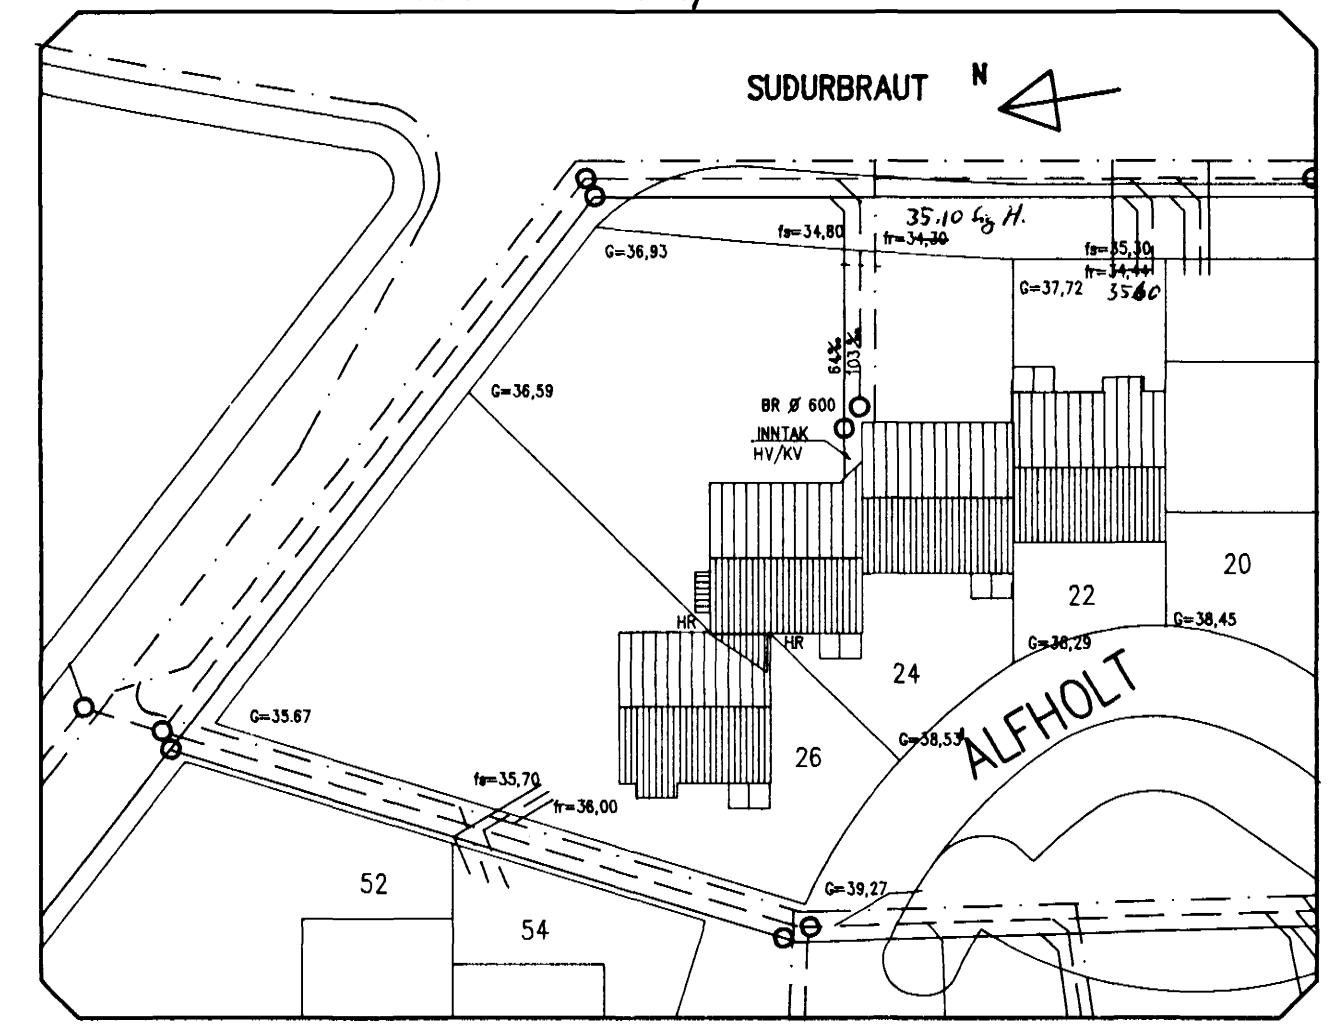

**al-mennt**  
 HÁTEIGSVÍGI 7, 105 REYKJAVÍK

- TÆKNIFRÆÐISTOFA AGÚSTAR BIRGISSONAR, 91-22344
- FAGVERK --- TEKNISTOFA sf., 91-22266
- VERKFRÆÐIJÓNSTA GISSURAR PÁLSSONAR, 91-626610

- SKÝRINGAR:**
- LAGNATÁKN: \_\_\_\_\_
  - SKÓLPLÖGN \_\_\_\_\_
  - JARD OG REGNVATNSLÖGN \_\_\_\_\_
  - VATNSLÖGN KALT VATN \_\_\_\_\_
  - FRÆRENNSJU HITAVEITU \_\_\_\_\_
  - VATNSLÖGN HITAVEITU \_\_\_\_\_
- ALLAR ÖNEFNDAR LEIÐSLUR ERU PVC Ø 110  
 KÓTAR ERU Í METRUM.  
 ÖNNUR ÖNEFND MÁL ERU CM. NEMA PÍPUVERMÁL SEM ERU Í MM.

VERKHEITI:  
**ÁLFHOLT 22-26 (24)**  
 HAFNARFIRDI

EFNI: HILT OG ÞRIFALAGNIR:  
 GRUNNMYND LAGNA Í JÖRD  
 AFSTÖÐUMYND OG SKÝRINGAR  
 MÆLKVARDI: 1/50  
 DAGS: NÓV 1990  
 BREYTT: \_\_\_\_\_ TEKNING NR.: L 01-24  
 HANNAÐ: ÁGÚST B VERK NR.: \_\_\_\_\_  
 SAMP: *Ágúst Birgisson*  
 TÖLVUSKrá: ALFHOLT01-24