Samþykkt þann
15 OKT. 1997
Byggingatulltrúinn í Hafnarfirði
Erlendur Hjálmarsson

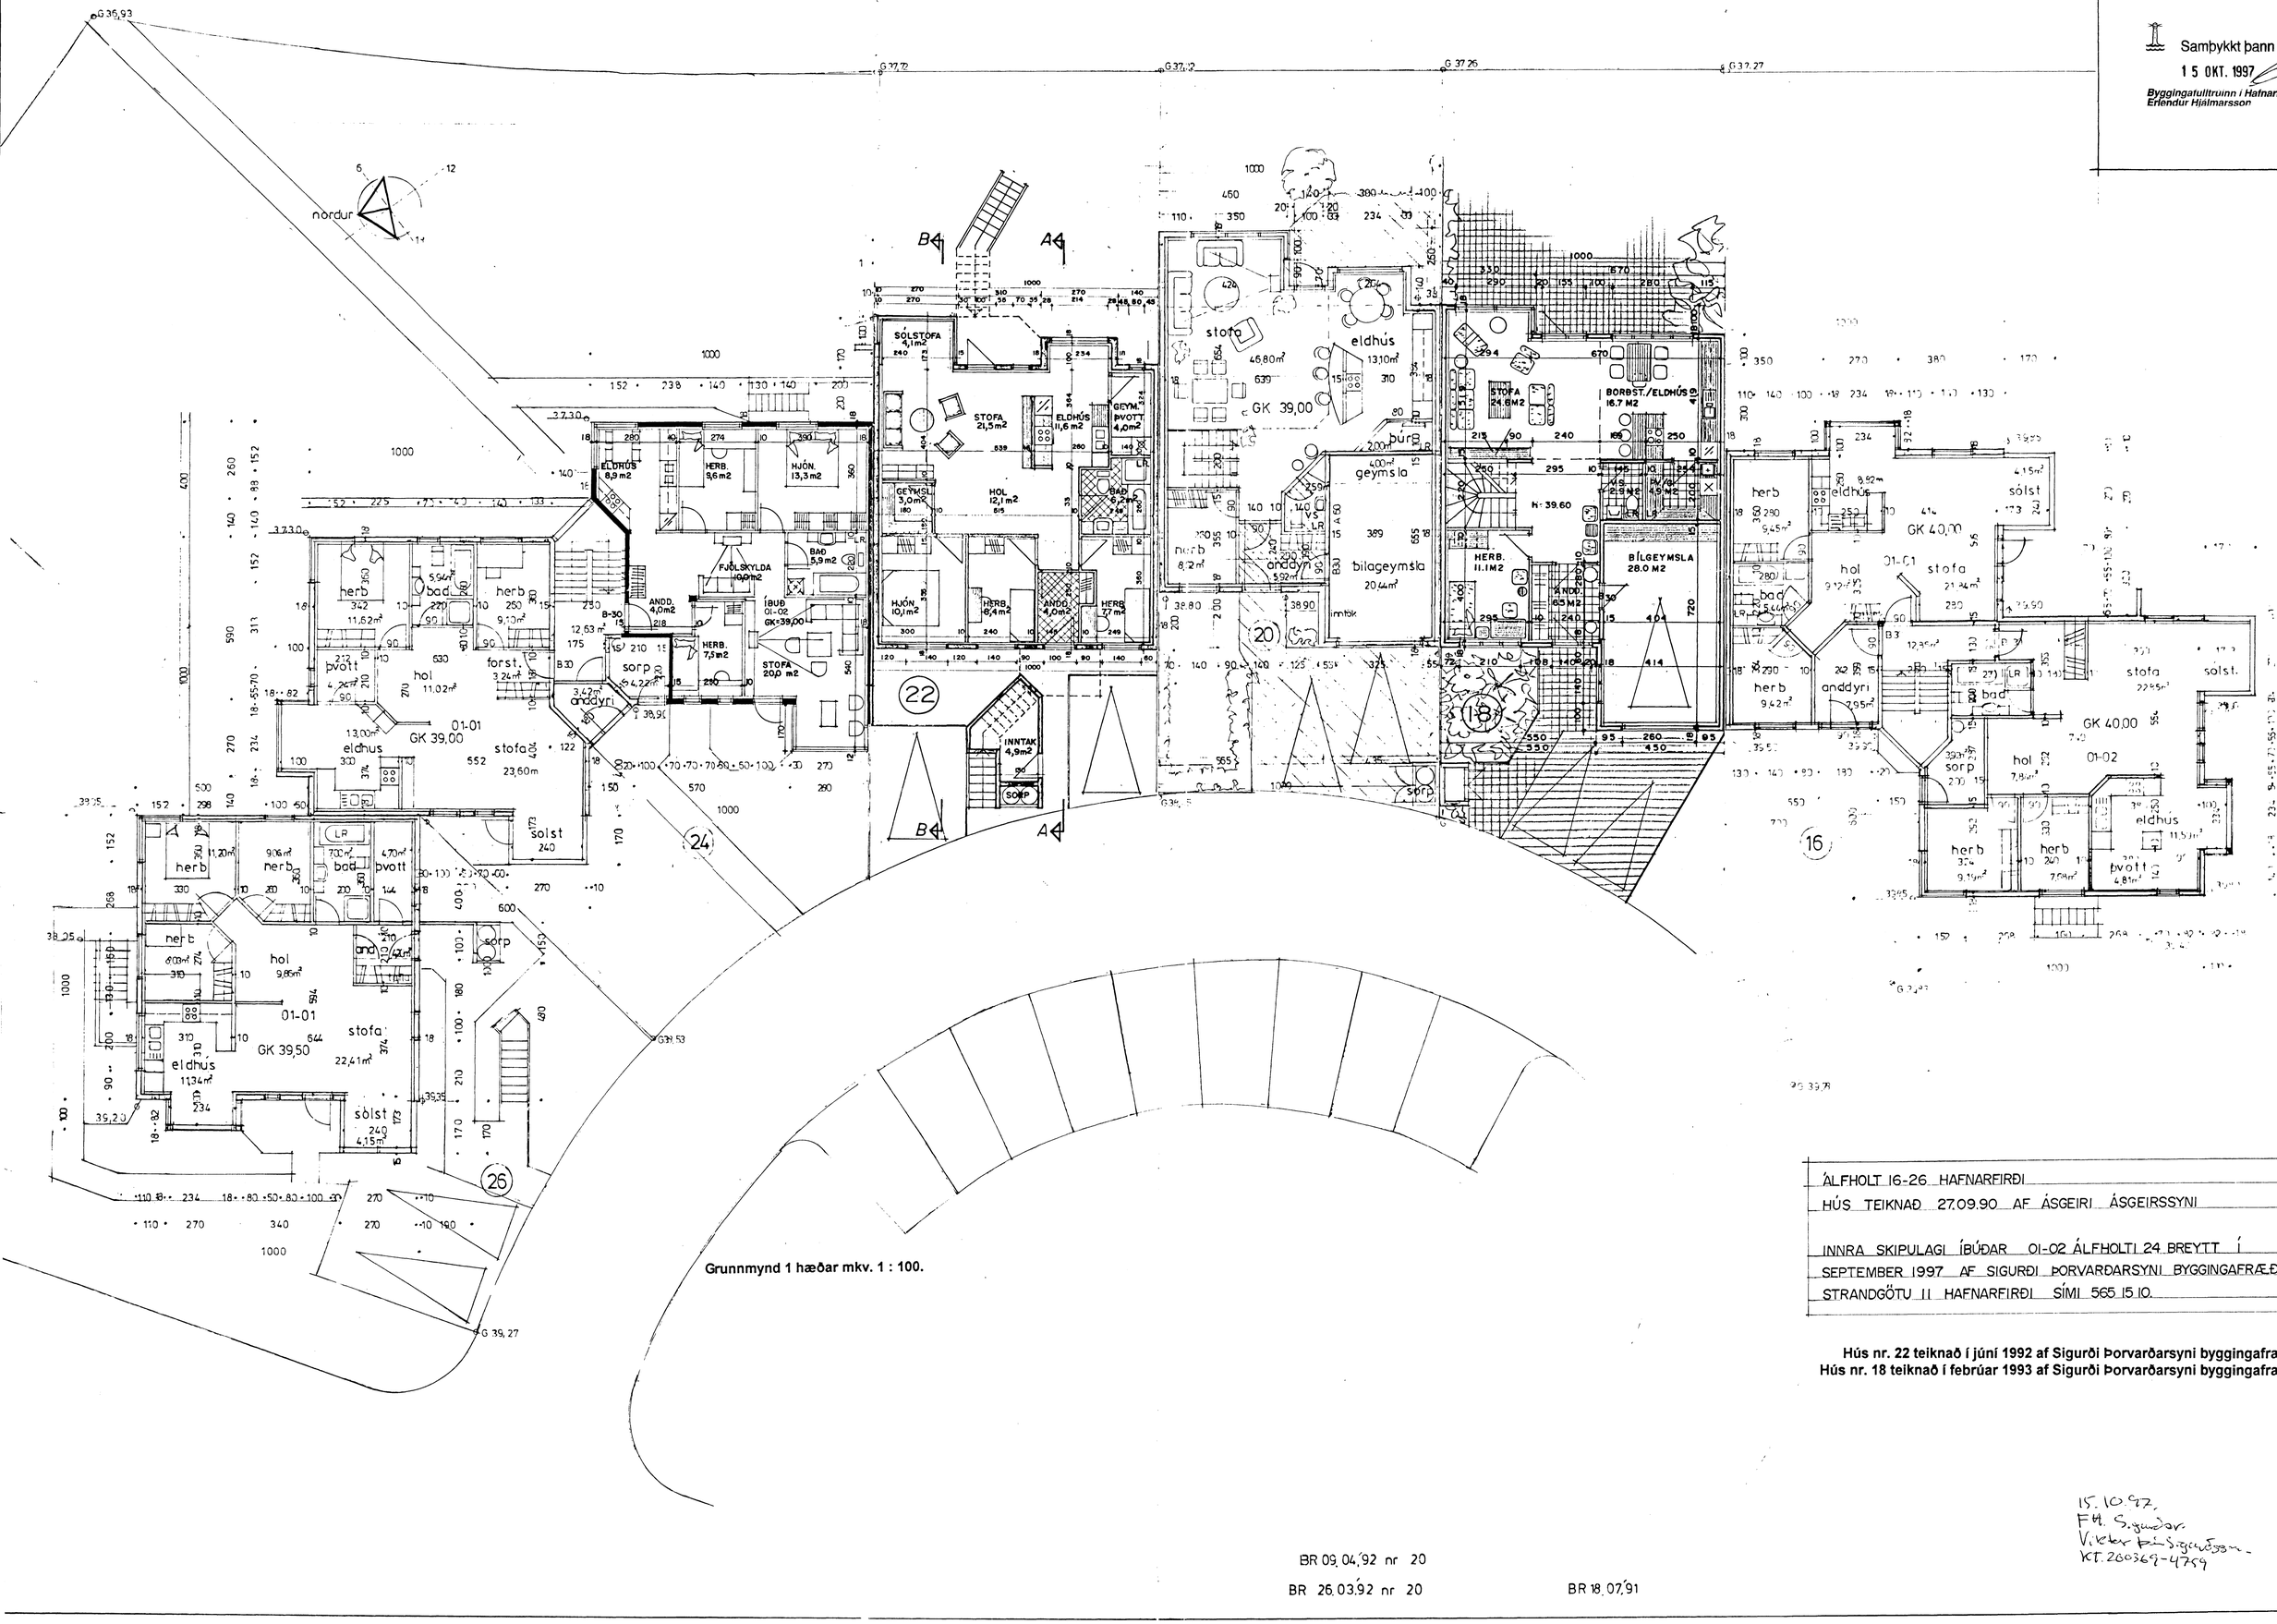

Grunnmynd 1 hæðar mkv. 1 : 100.

ÁLFHOLT 16-26 HAFNARFIRÐI
HÚS TEIKNAÐ 27.09.90 AF ÁSGEIRI ÁSGEIRSSYNI

INNRA SKIPULAGI ÍBÚÐAR 01-02 ÁLFHOLTI 24 BREYTT Í SEPTEMBER 1997 AF SIGURÐI ÞORVARÐARSYNI BYGGINGAFRÆÐINGI BFÍ. STRANDGÖTU 11 HAFNARFIRÐI SÍMI 565 15 10.

Hús nr. 22 teiknað í júní 1992 af Sigurði Þorvarðarsyni byggingafræðingi BFÍ.
Hús nr. 18 teiknað í febrúar 1993 af Sigurði Þorvarðarsyni byggingafræðingi BFÍ.

15.10.97.
F.h. Sigurðar
Vikar Þ. Sigurðsson
kt. 260369-4759

BR 09.04.92 nr 20
BR 26.03.92 nr 20
BR 18.07.91