


GRUNNMYND 1 HÆÐ x 1:50

ÁSKILIÐ, ELDRI  
TEIKNING ÓGILD

02

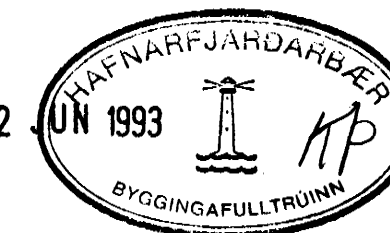

BR.NR.	DAGS	EDLI	BREYTINGAR	SIGM.
01	1. JUN '93	LÖGNUM AD HÚSI BR		GH
ÁLFHOLT 22 HAFNARFIRÐI HITA-VATNS OG FRÆNNISLAGNIE 1. HÆÐ MELIKV. x 1:50				DAGS OKT '92 HANNA TEIKNAD VERK NR. 9247
SIGURÐUR ÞORLEIFSSON TEKNIFRÆÐINGUR F.T.F.I. STRANDGÖTU 11 HAFNARFIRÐI SÍMI 54751/54255				BLADNR. 2-03