Samþykkt á fundi byggingarnefndar þ. 7 8 1991

BYGGINGAFULLTRÚINN
Í HAFNARFIRÐI

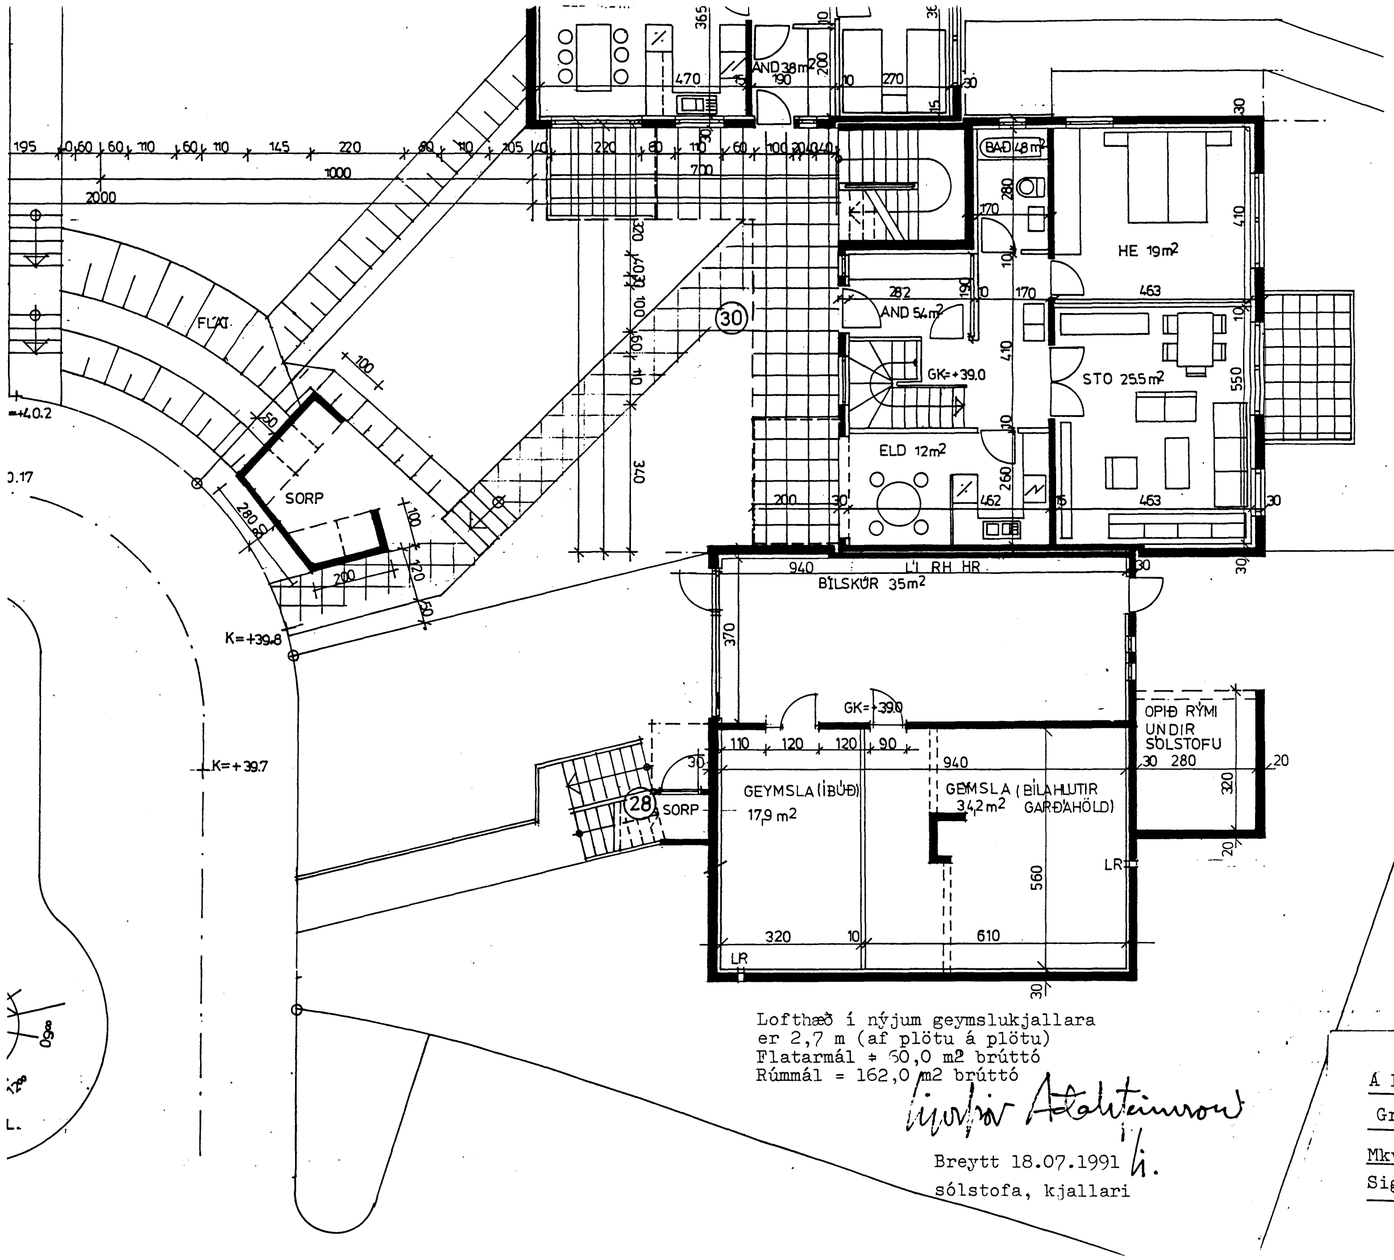


Lofthæð í nýjum geymslukjallara
er 2,7 m (af plötu á plötu)
Flatarmál = 60,0 m2 brúttó
Rúmmál = 162,0 m2 brúttó

Sigurþór Aðalsteinsson

Breytt 18.07.1991 sl.
sólstofa, kjallari

ÁLFHOLT 28 , HAFNARFIRÐI

Grunnmynd 1. hæð

Mkv. 1:100 dag.: 07.07.1990 bl.: 02/03

Sigurþór Aðalsteinsson, arkitekt fAÍ