Samþykkt á fundi byggingafulltrúa þ. 7/8 1991
BYGGINGAFULLTRÚINN
Í HAFNARFIRÐI

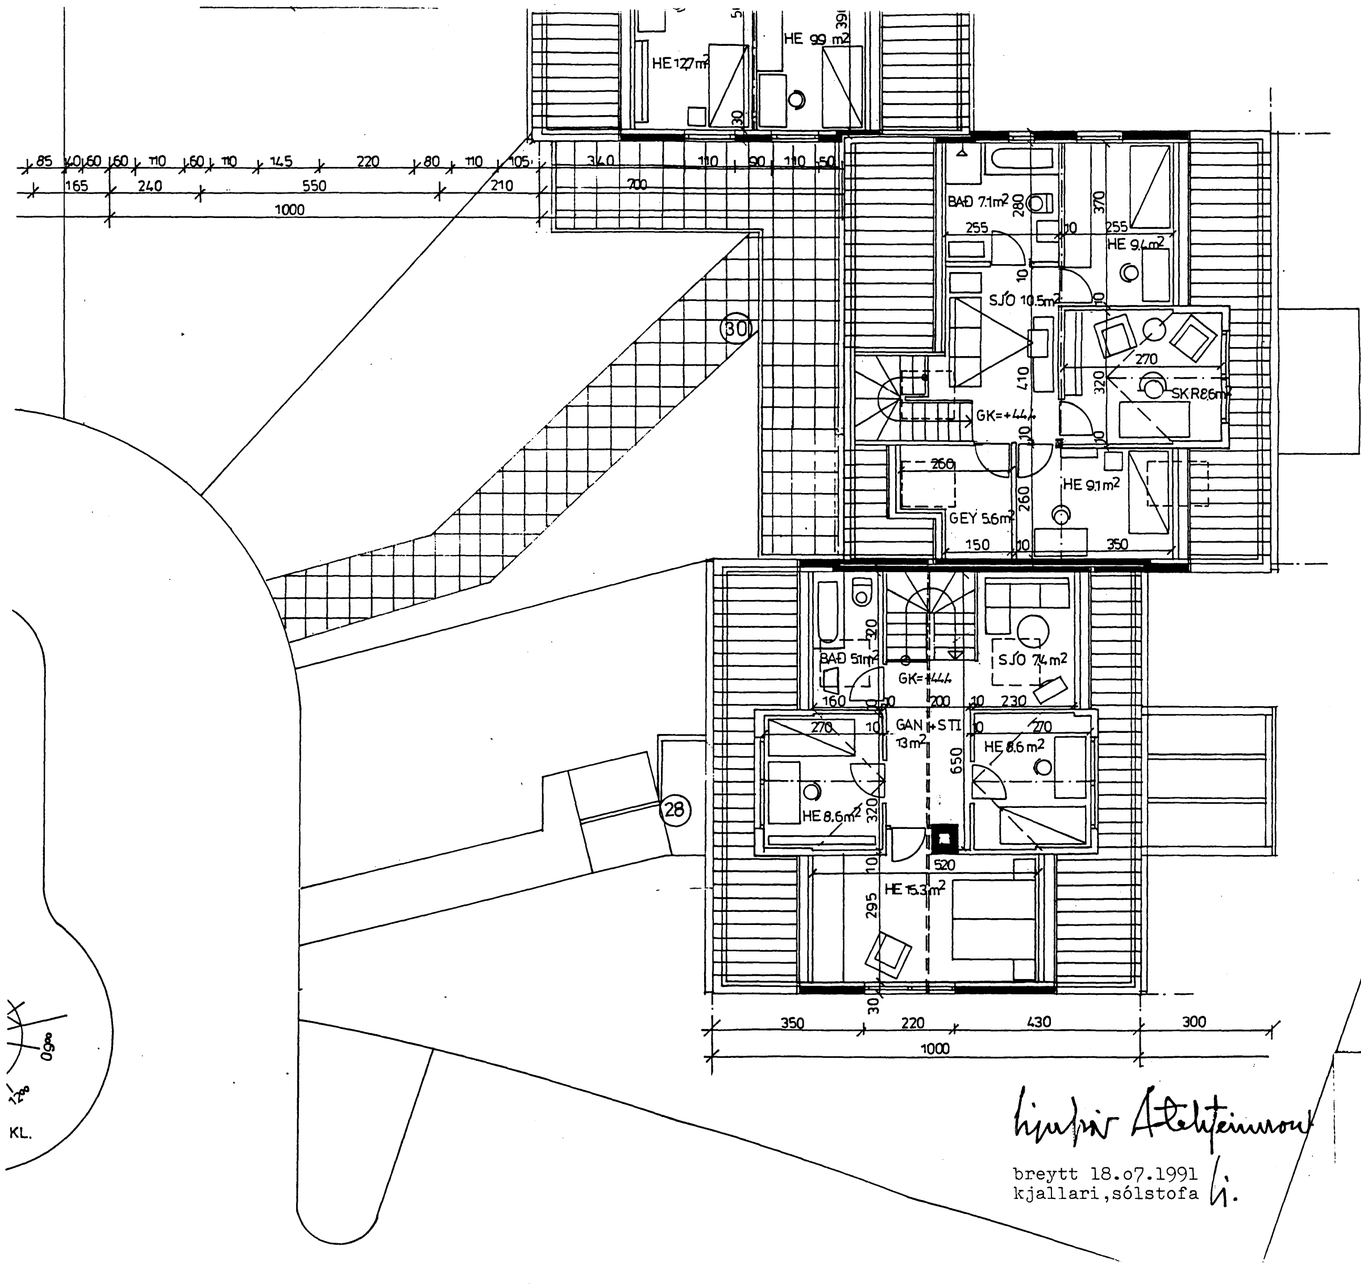

breytt 18.07.1991
kjallari, sólstofa

ÁLFHOLT 28 , HAFNARFIRÐI

Grunnmynd ris og 3.hæð

Mkv.:1:100dag.:07.07.1990bl.: 05

Sigurþór Aðalsteinsson, arkitekt fAI