


Samþykkt á fundi bygginga-
nefndar þ. 28 1991
BYGGINGAFULLTRÚINN
Í HAFNARFIRDI
Sigrún Hall.

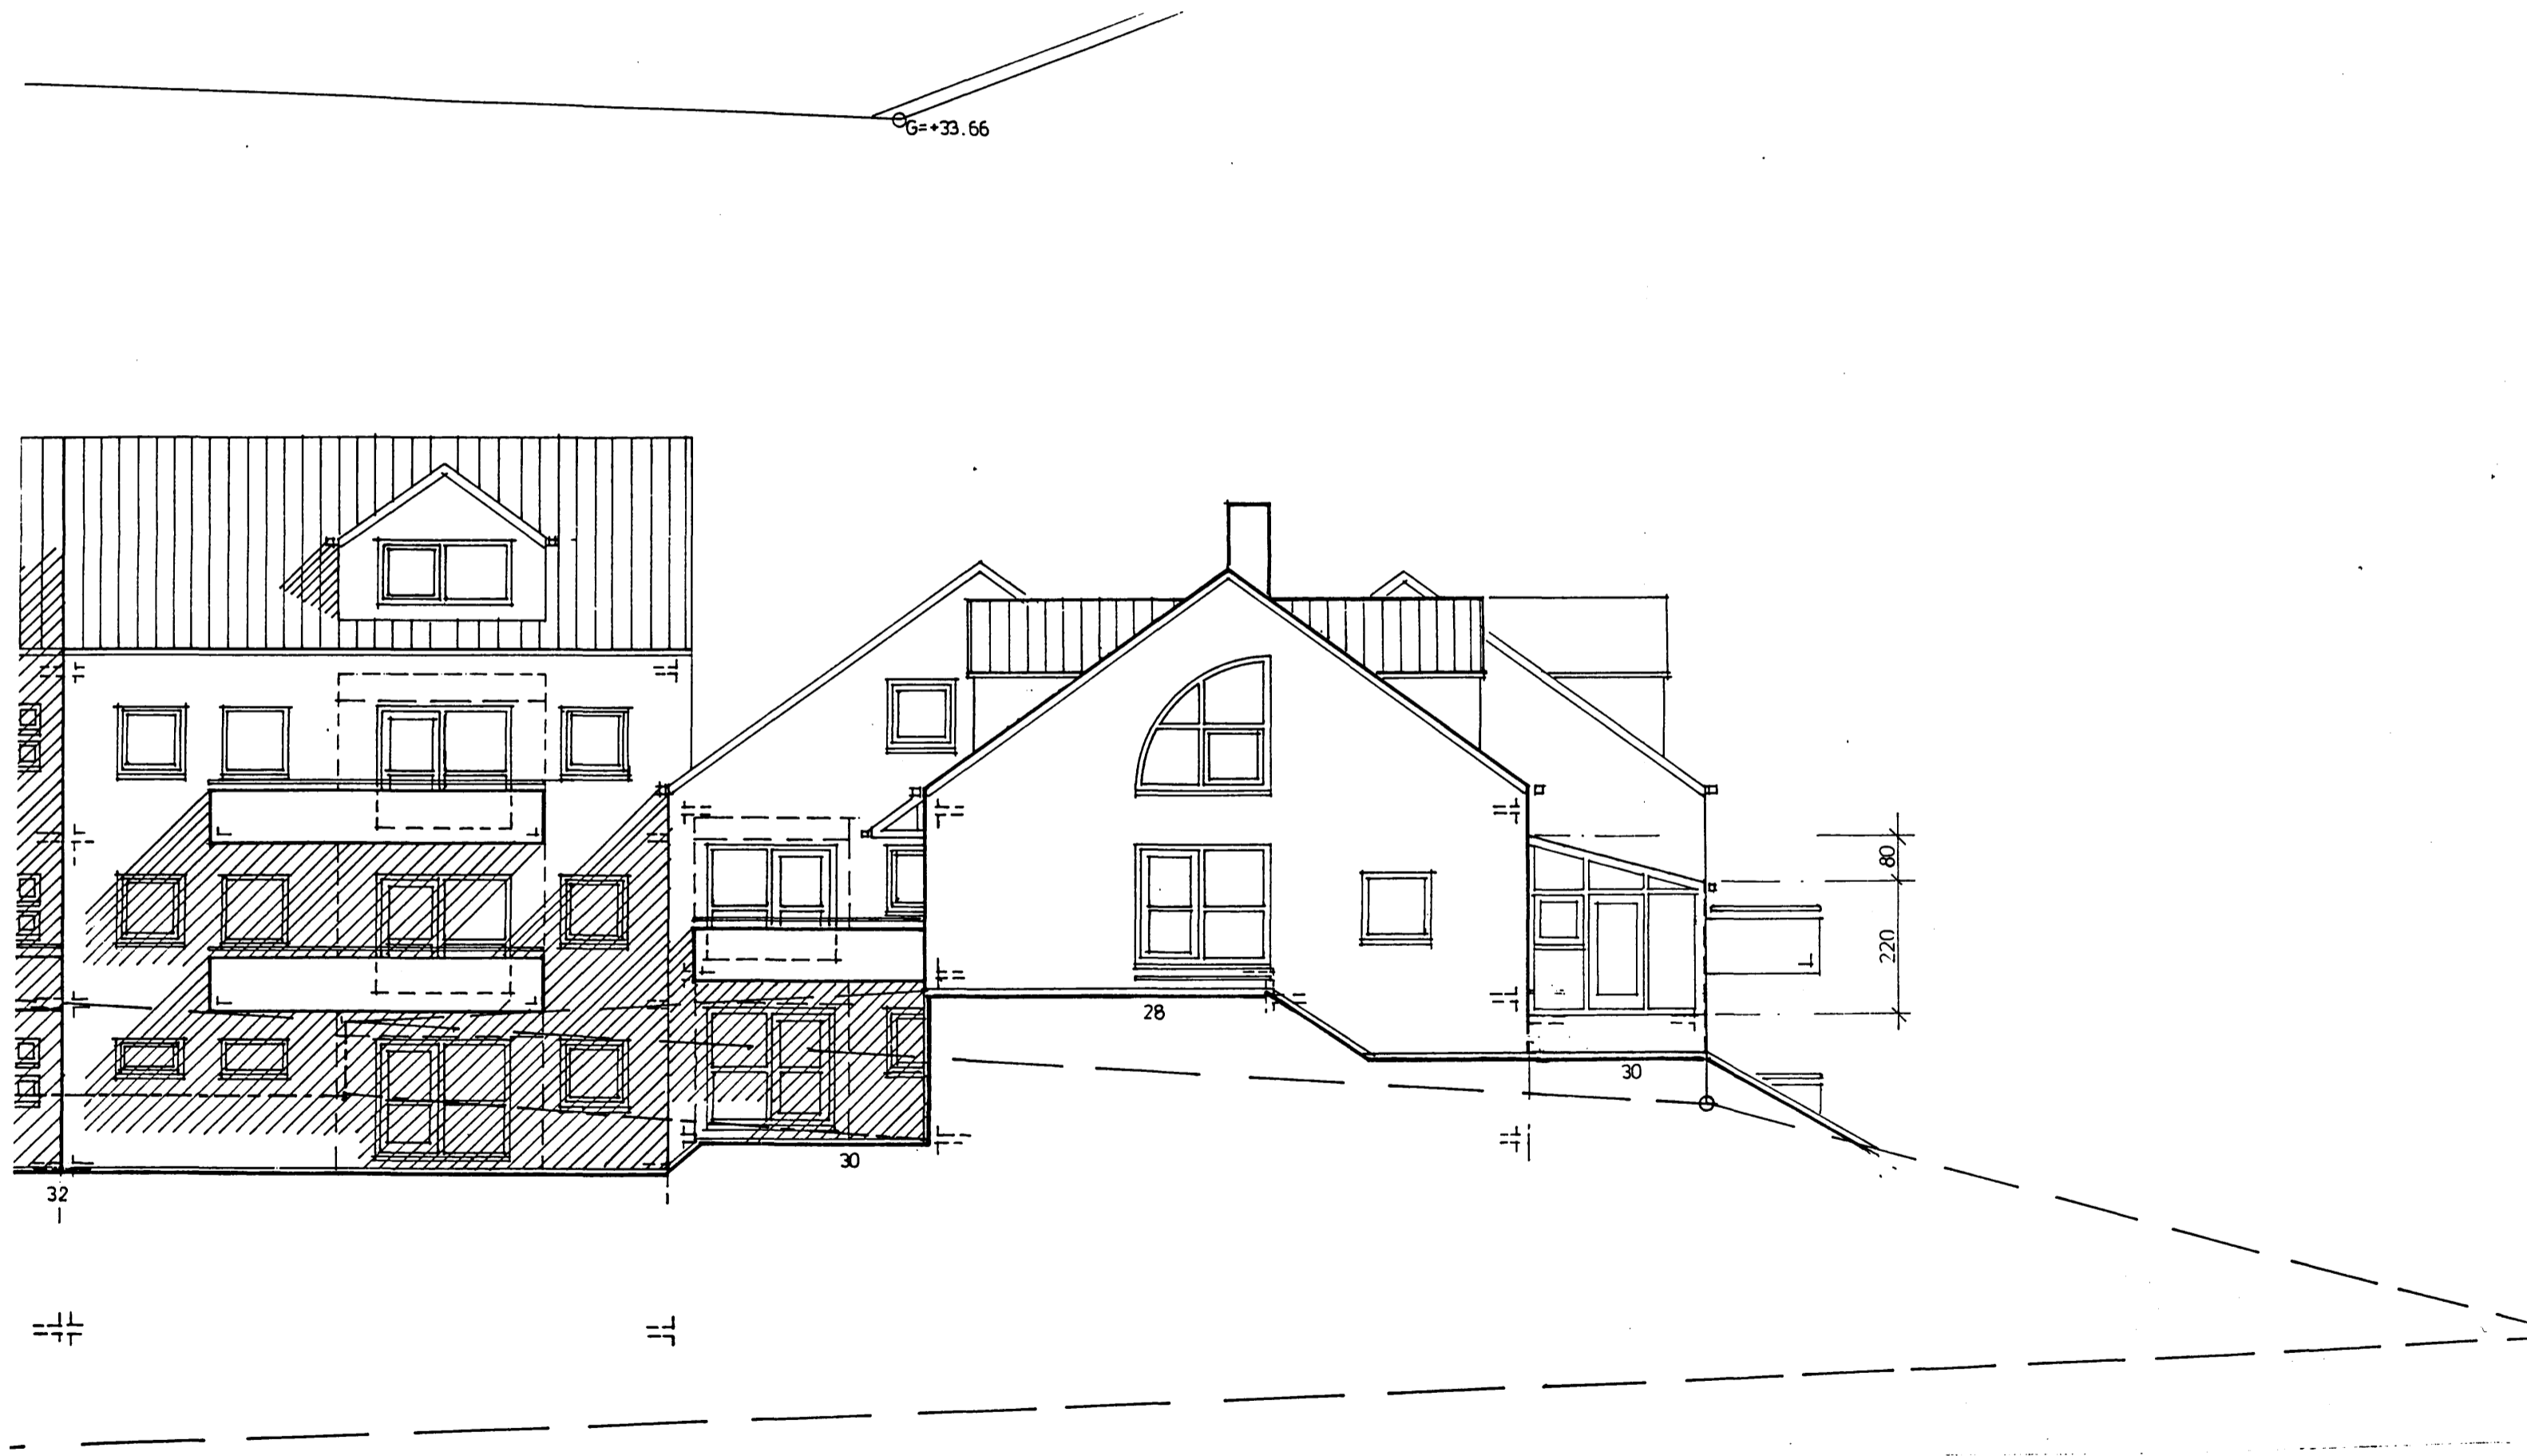

Sigrún Adalsteinsson

breytt 18.07.1991
sólst,kjallari

ALFHOLT 28, HAFNARFIRDI
Útlit, norður, suður.
Mkv. d: 100 dag. 07.07.1990 bl.: 07
Sigrún Adalsteinsson, arkitekt FAI