


Samþykkt á fundi bygginga-
nefndar þ. 28 1991
BYGGINGAFULLTRÚINN
HAFNARFIRÐI
Sigrún Hall.

ALF HOLT 28 , HAFNARFIRÐI
austur, vestur+sniðmynd B-B
100 dag.: 07.07.1990 bl.: 09
Sigurbór Aðalsteinsson, arkitekt fAI

Sigrún Aðalsteinsson

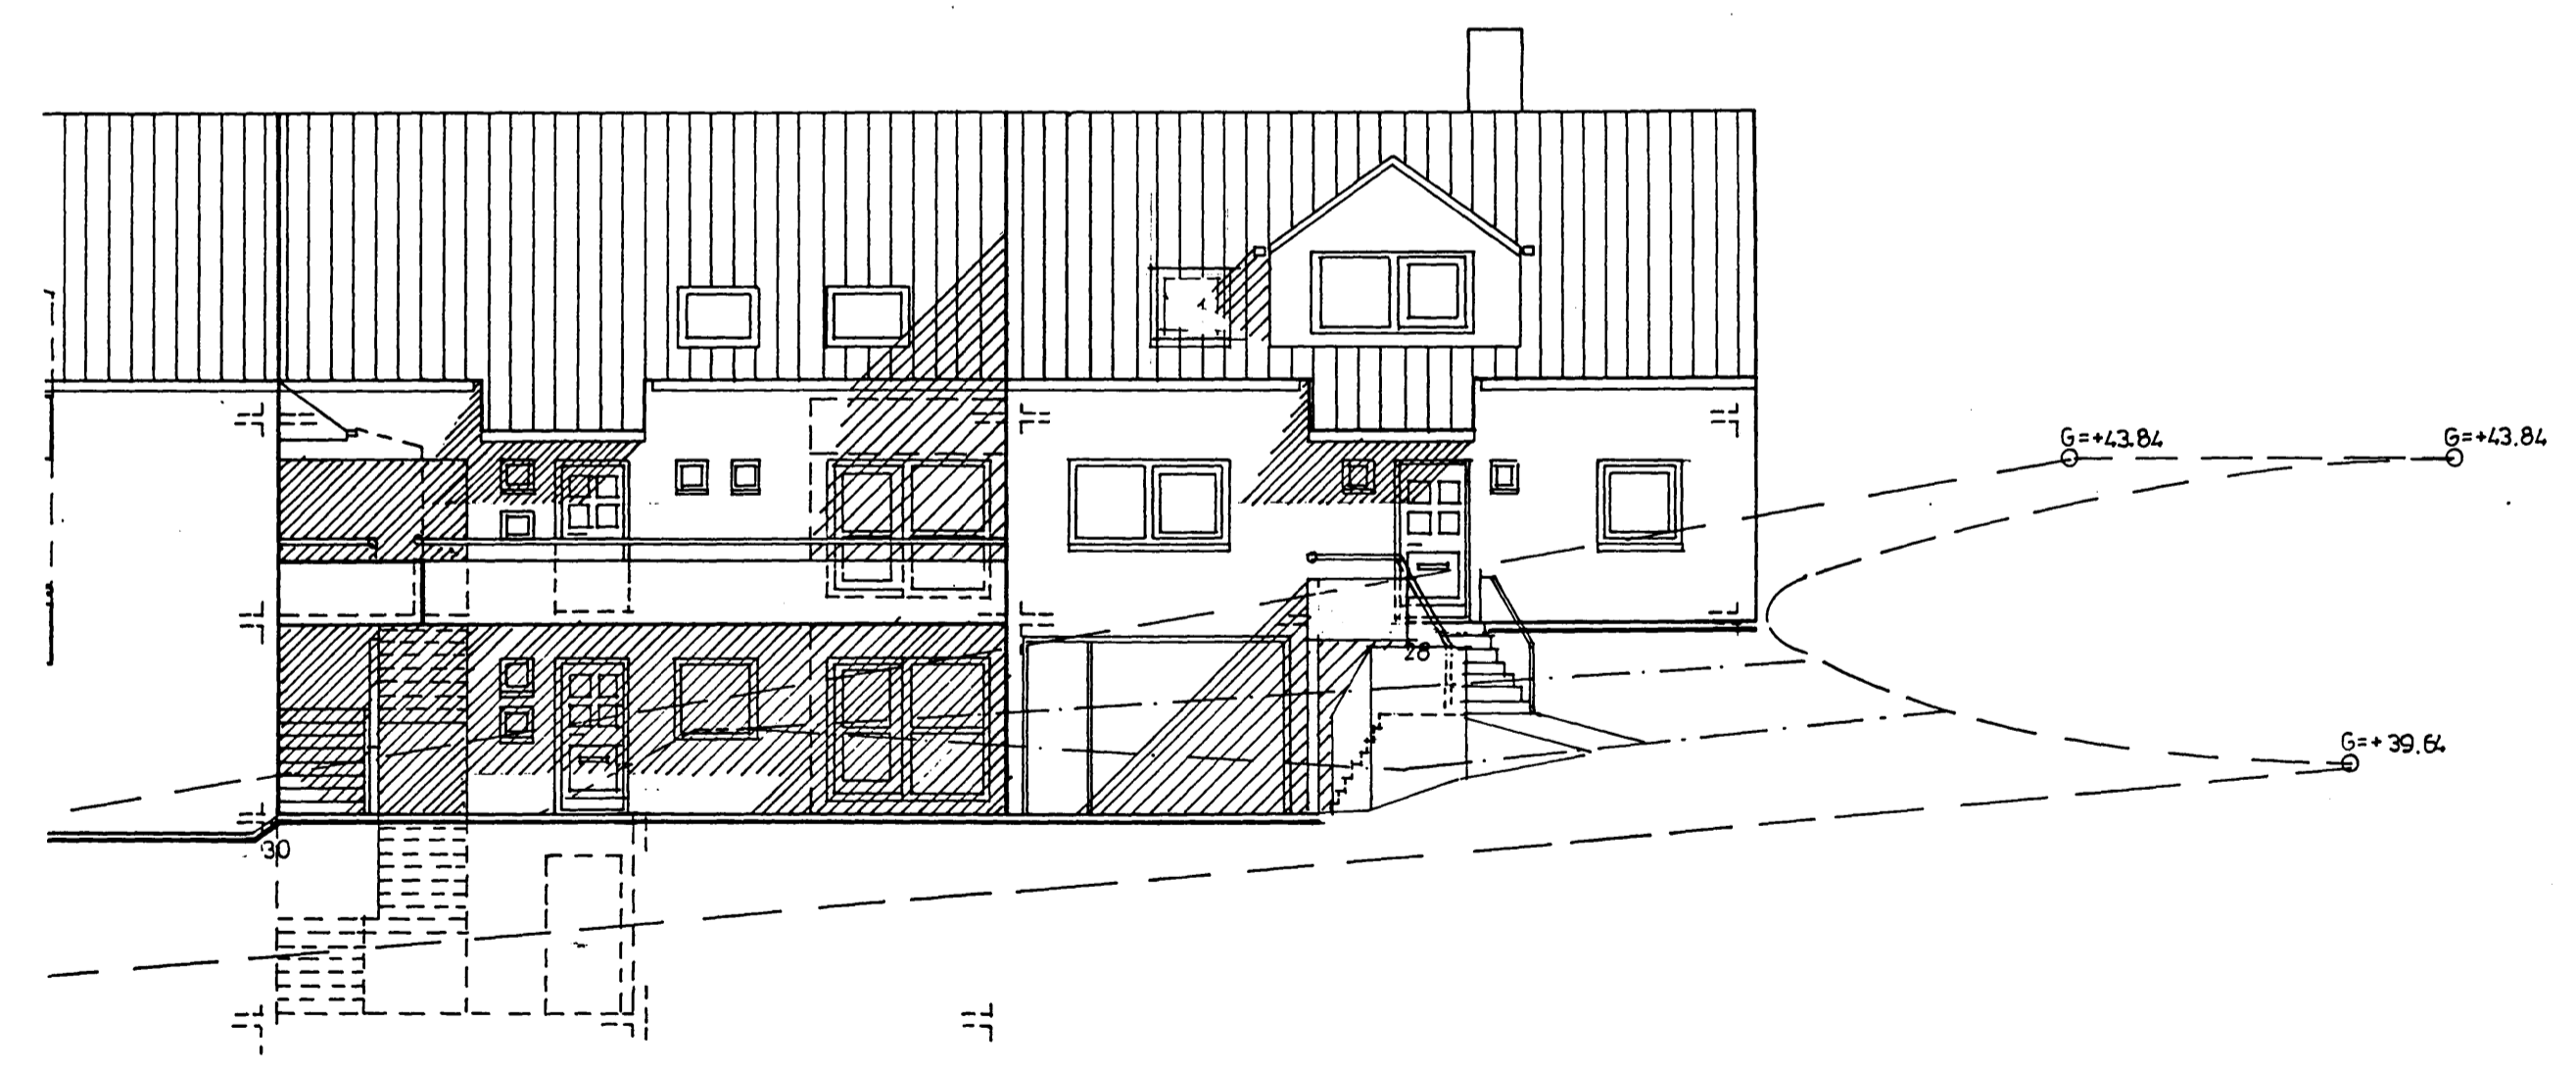

ESTUR

ALF HOLT 28 , HAFNARFIRÐI
útlit austur, vestur+sniðmynd B-B
Mkv.: 1:100 dag.: 07.07.1990 bl.: 08/09
Sigurbór Aðalsteinsson, arkitekt fAI
Sigrún Aðalsteinsson

Breytt 18.07.1991/
sólst.kjallari A.