


Sambykkt á fundi bygginga-
nefndar þ. 26.15 1993.
BYGGINGAFULLTRÚINN
Í HAFNARFIRÐI
Sigurbjörn

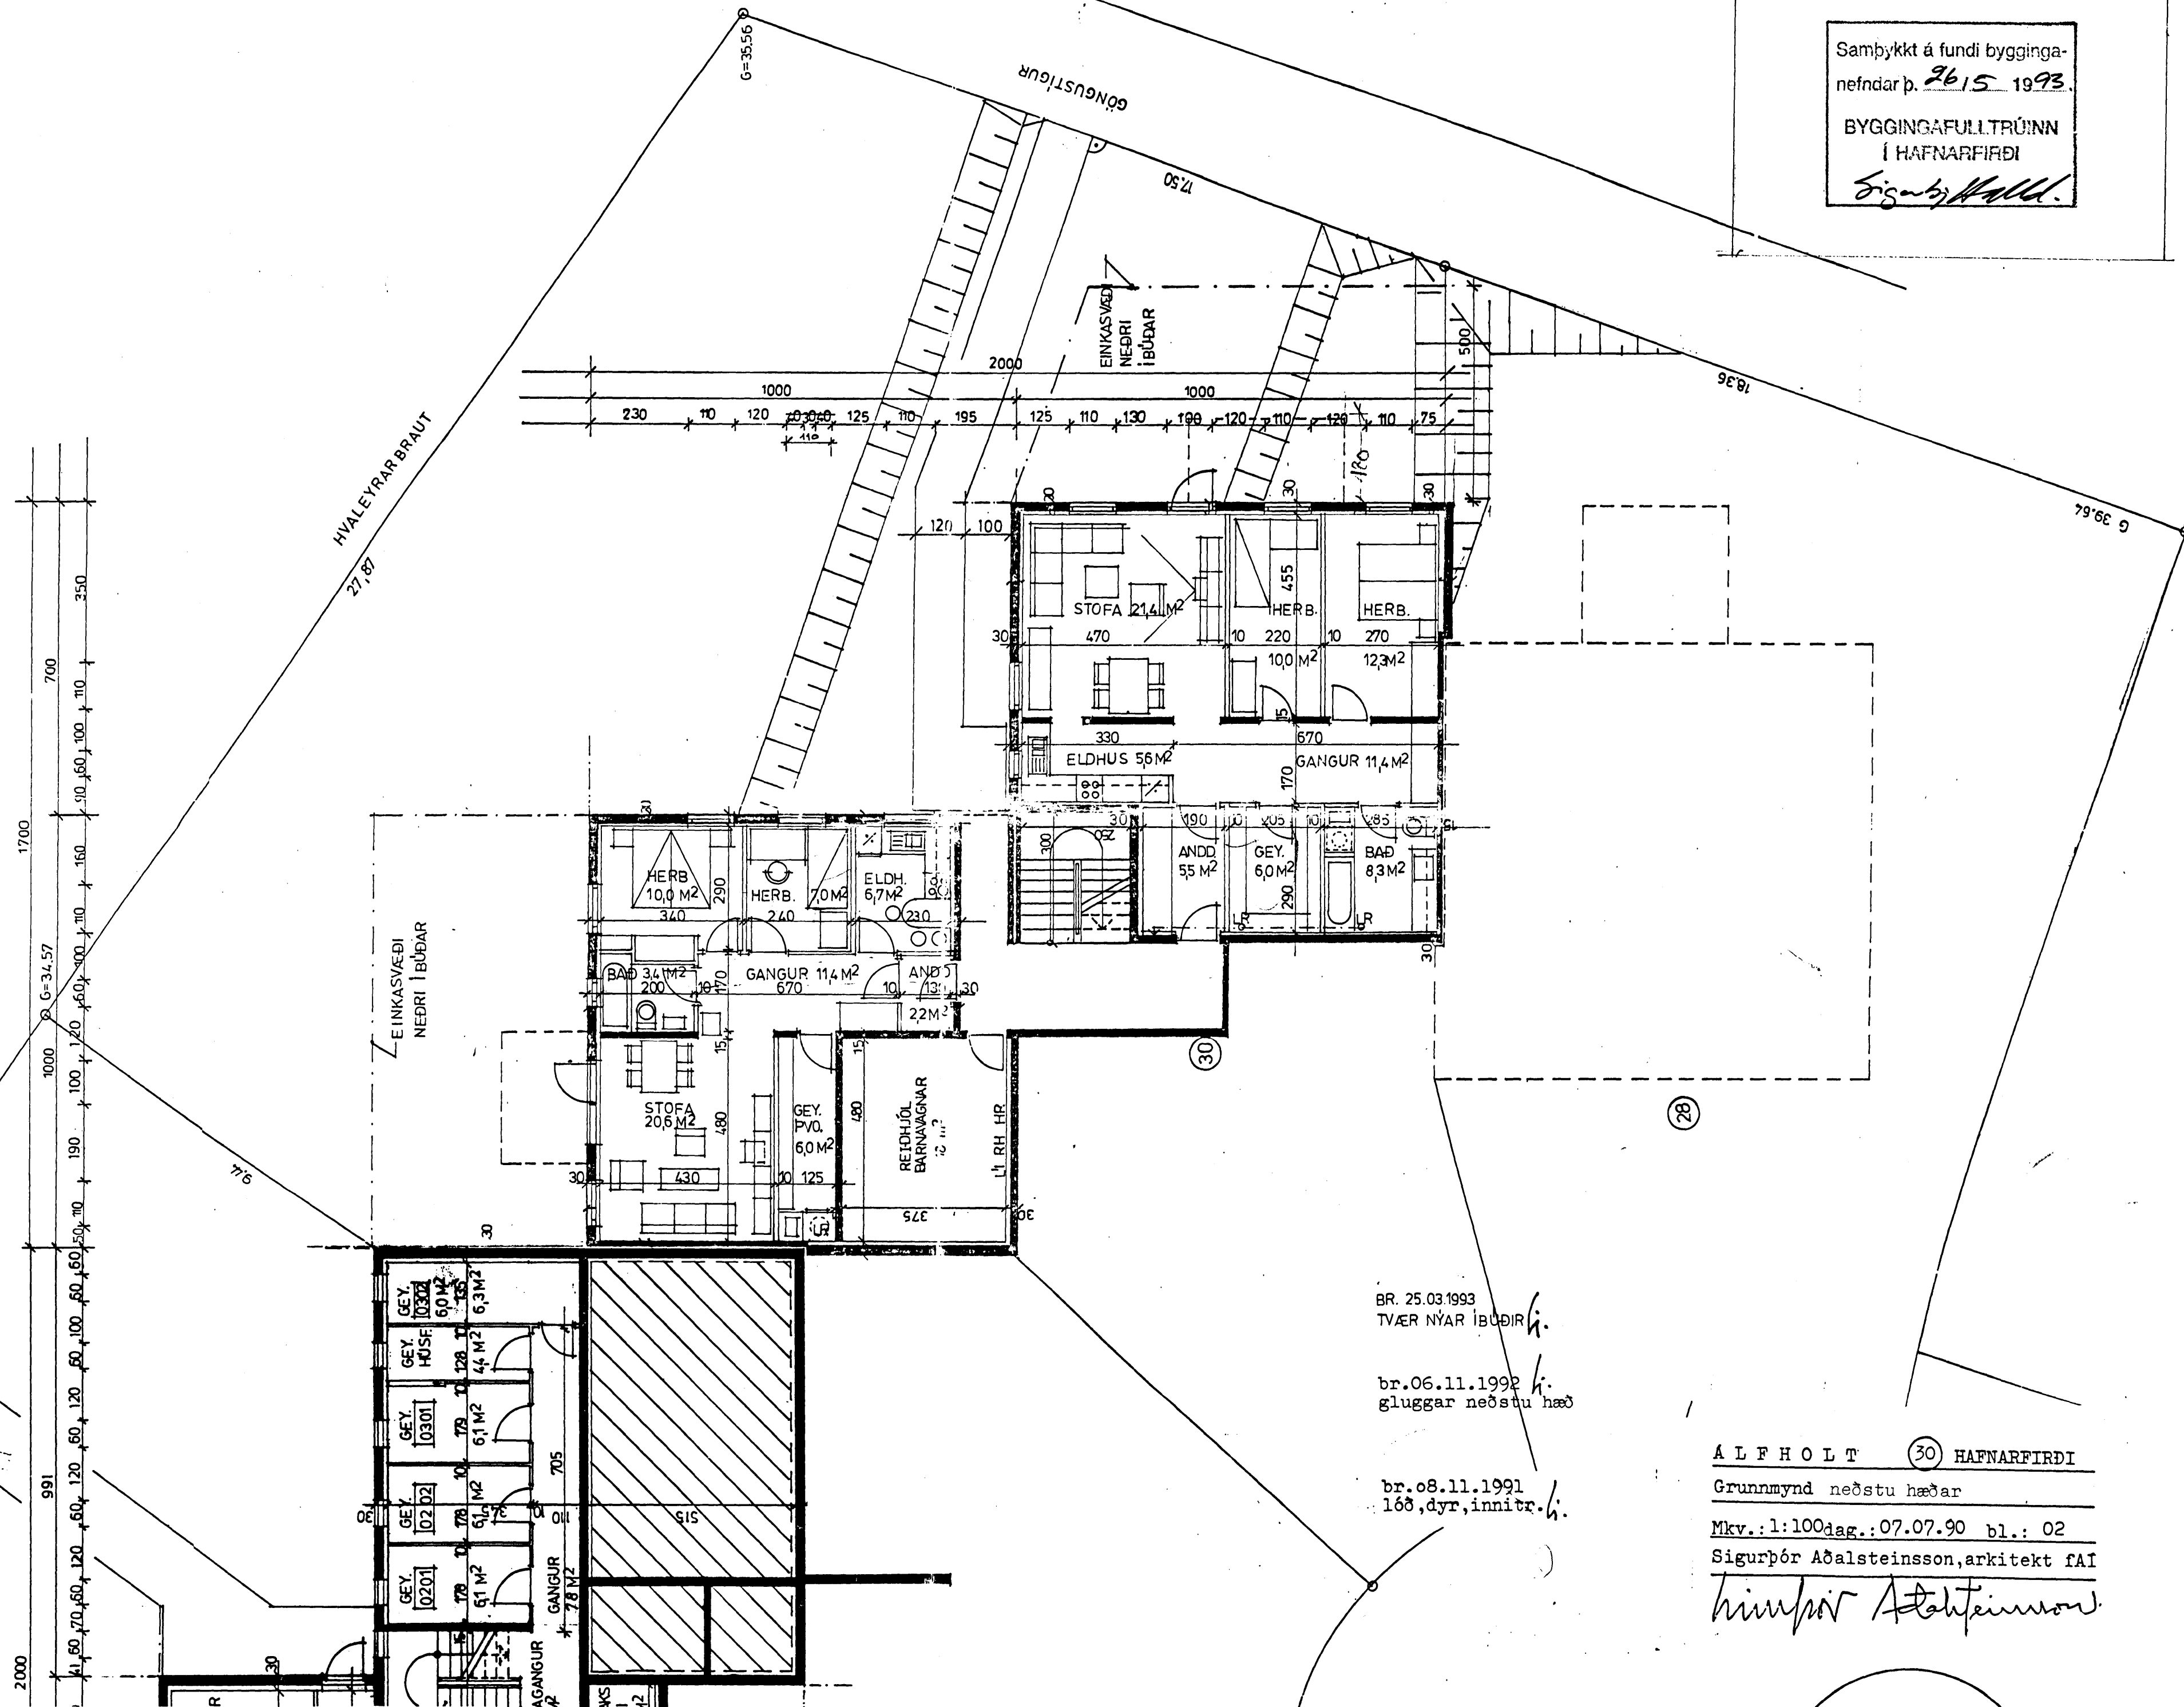

BR. 25.03.1993
TVER NYAR ÍBÚÐIR h.

br.06.11.1992 h.
gluggar neðstu hæð

br.08.11.1991 h.
lökk, dyr, innitr. h.

Á L F H O L T (30) HAFNARFIRÐI
Grunnmynd neðstu hæðar
Mkv.: 1:100 dag.: 07.07.90 bl.: 02
