Samþykkt á fundi byggingar-
nefndar þ. 27/11 1991
BYGGINGAFULLTRÚINN
Í HAFNARFIRÐI

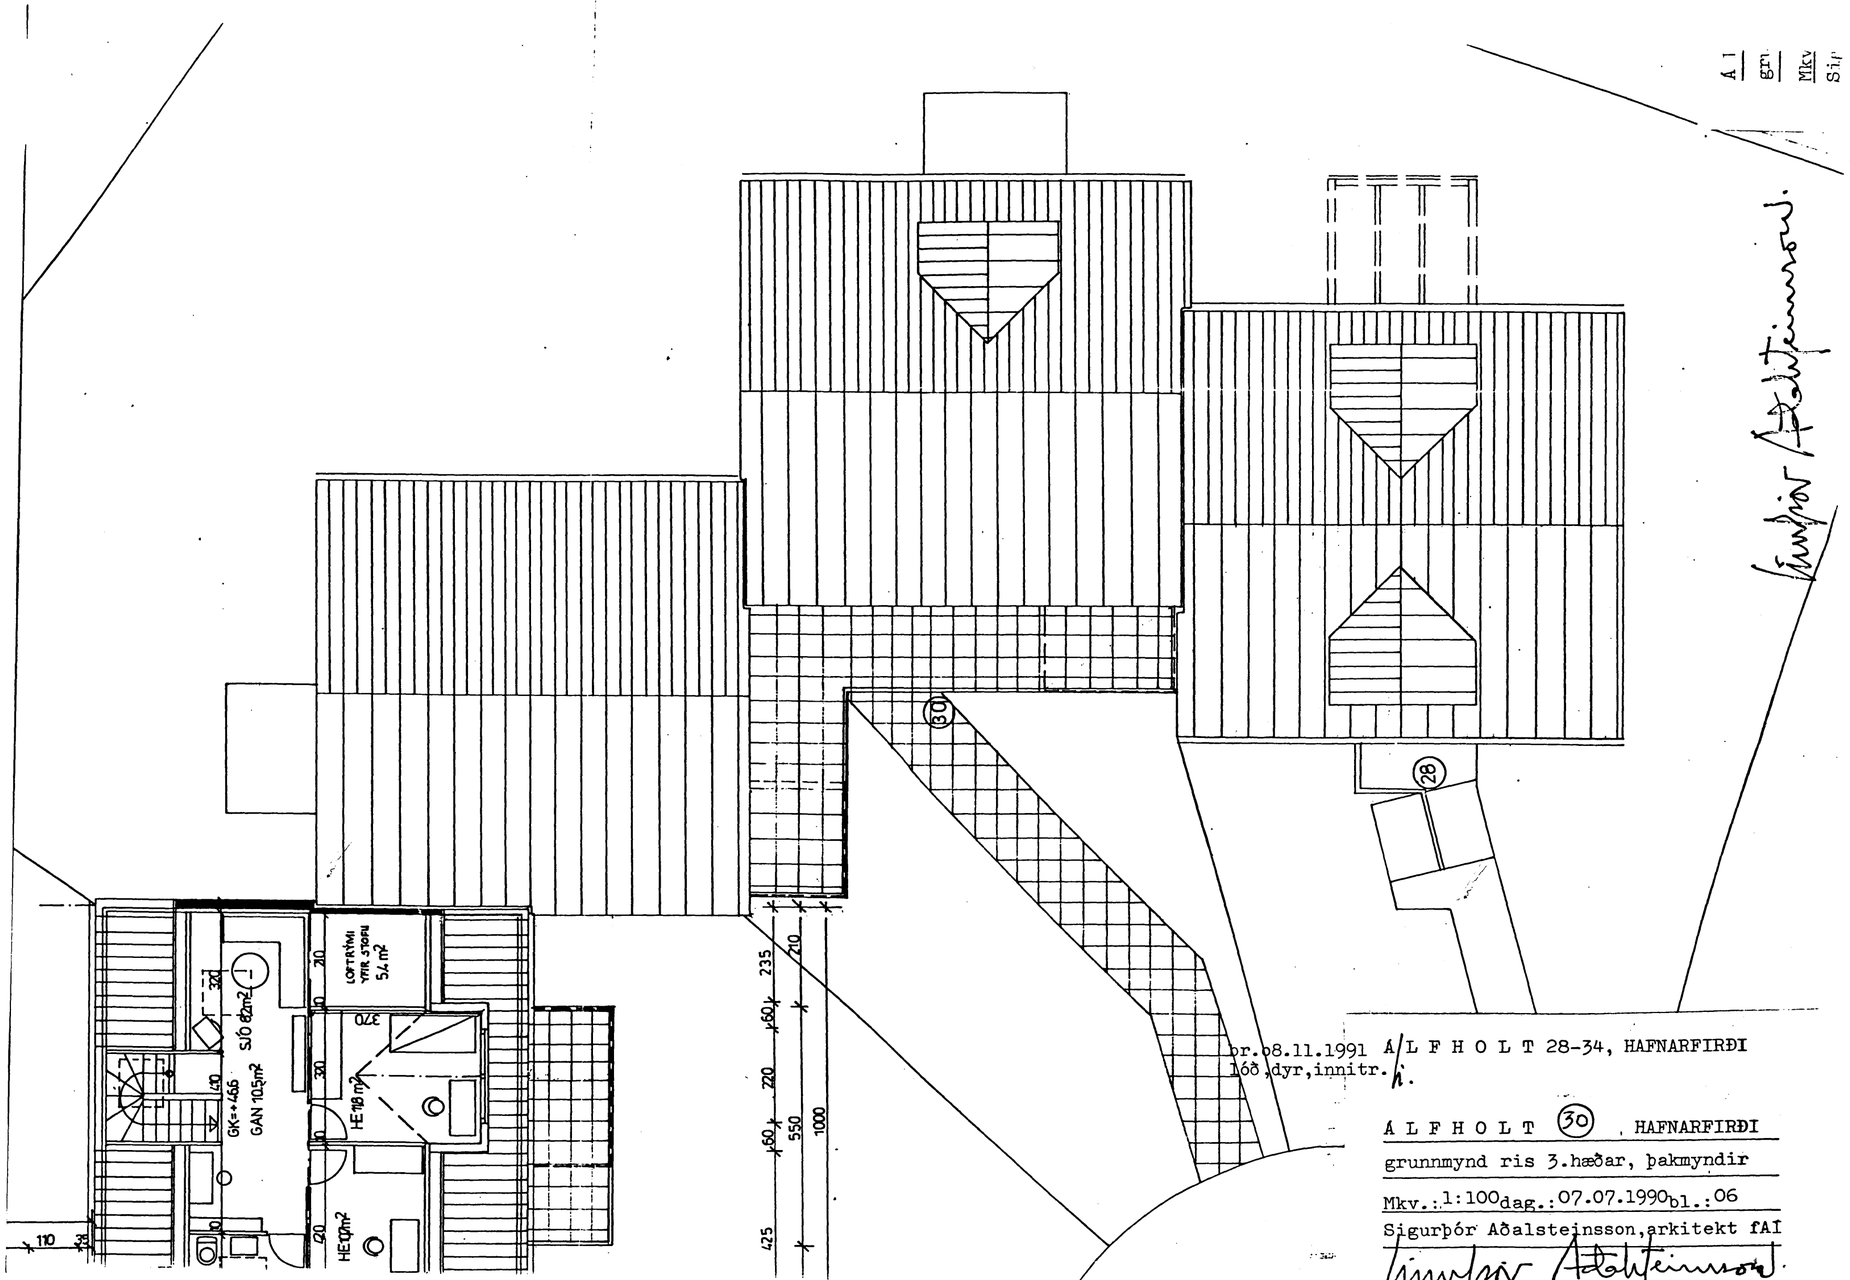

br. 08.11.1991 A/L F H O L T 28-34, HAFNARFIRÐI
lóð, dyr, innitr. h.

Á L F H O L T (30) , HAFNARFIRÐI

grunnmynd ris 3.hæðar, þakmyndir

Mkv.: 1:100 dag.: 07.07.1990 bl.: 06

Sigurþór Aðalsteinsson, arkitekt fAI

Sigurþór Aðalsteinsson