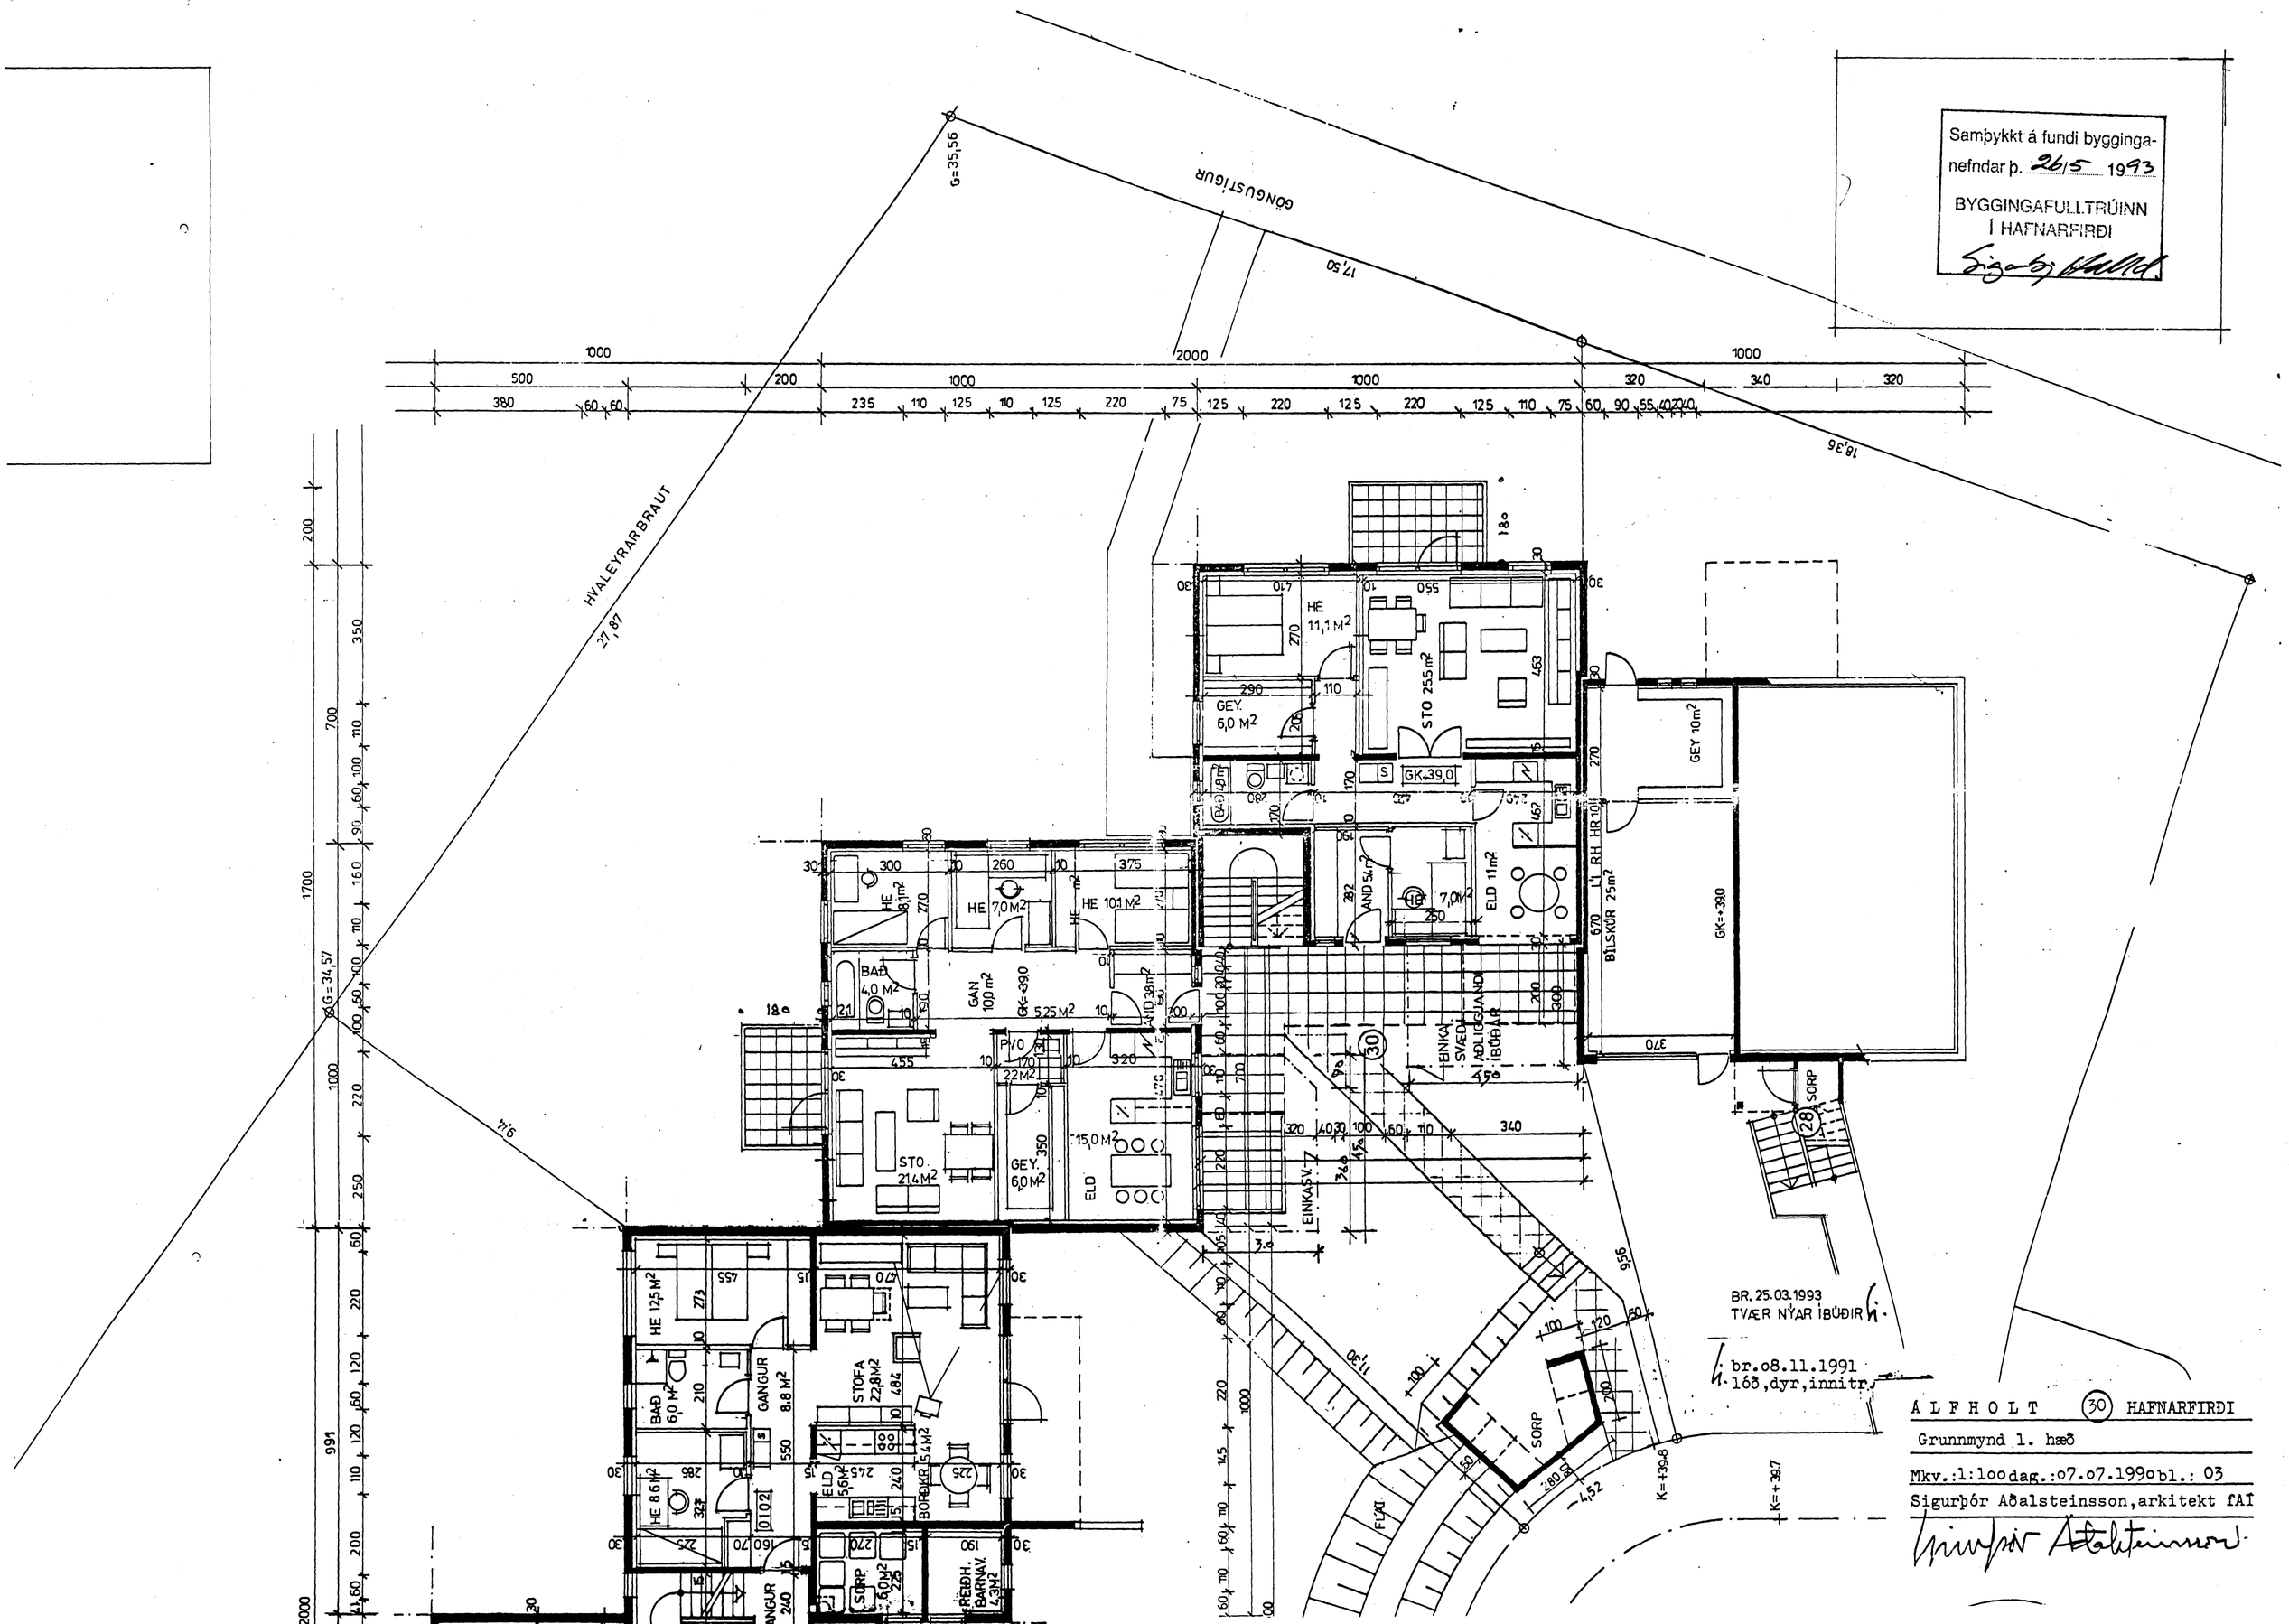

Samþykkt á fundi bygginga-
nefndar þ. 26/5 1993
BYGGINGAFULLTRÚINN
Í HAFNARFIRÐI
GÖNGUSTÍGUR
HVALEYRARBRAUT
G=35,56
G=34,57
17,50
18,36
27,87
9,4
9,56
11,30
HE 11,1 M2
GEY. 6,0 M2
STO 25,5 m2
GK+39,0
GEY 10m2
ELD 11m2
BÍLSKÚR 25m2
GK=+39,0
HE 7,0 M2
HE 10,1 M2
BAÐ 4,0 M2
GAN 10,0 m2
GK=+39,0
5,25 M2
PVO 22M2
STO. 21,4 M2
GEY. 6,0 M2
ELD 15,0 M2
EINKA SVÆÐ ÁÐLIGGJANDI ÍBÚÐAR
EINKASV.
SORP
HE 12,5 M2
BAÐ 6,0 M2
GANGUR 8,8 M2
STOFA 22,8 M2
ELD 5,6 M2
BORÐKR. 5,4 M2
SORP 6,0 M2
REÐH. BARNAV. 4,3 M2
GANGUR 240
FLÁI
K=+39,8
K=+39,7
BR. 25.03.1993
TVÆR NÝAR ÍBÚÐIR
br.o8.11.1991
16ð,dyr,innitr.
ALFHOLT (30) HAFNARFIRÐI
Grunnmynd 1. hæð
Mkv.:1:100dag.:07.07.1990bl.: 03
Sigurþór Aðalsteinsson,arkitekt fAÍ