



Sampykkt á fundi byggingar-
nefndar þ. 11.11.1992
BYGGINGAFLUTRÖÐUN
Í HAFNARFIRÐI
Sigurbj. Halld.

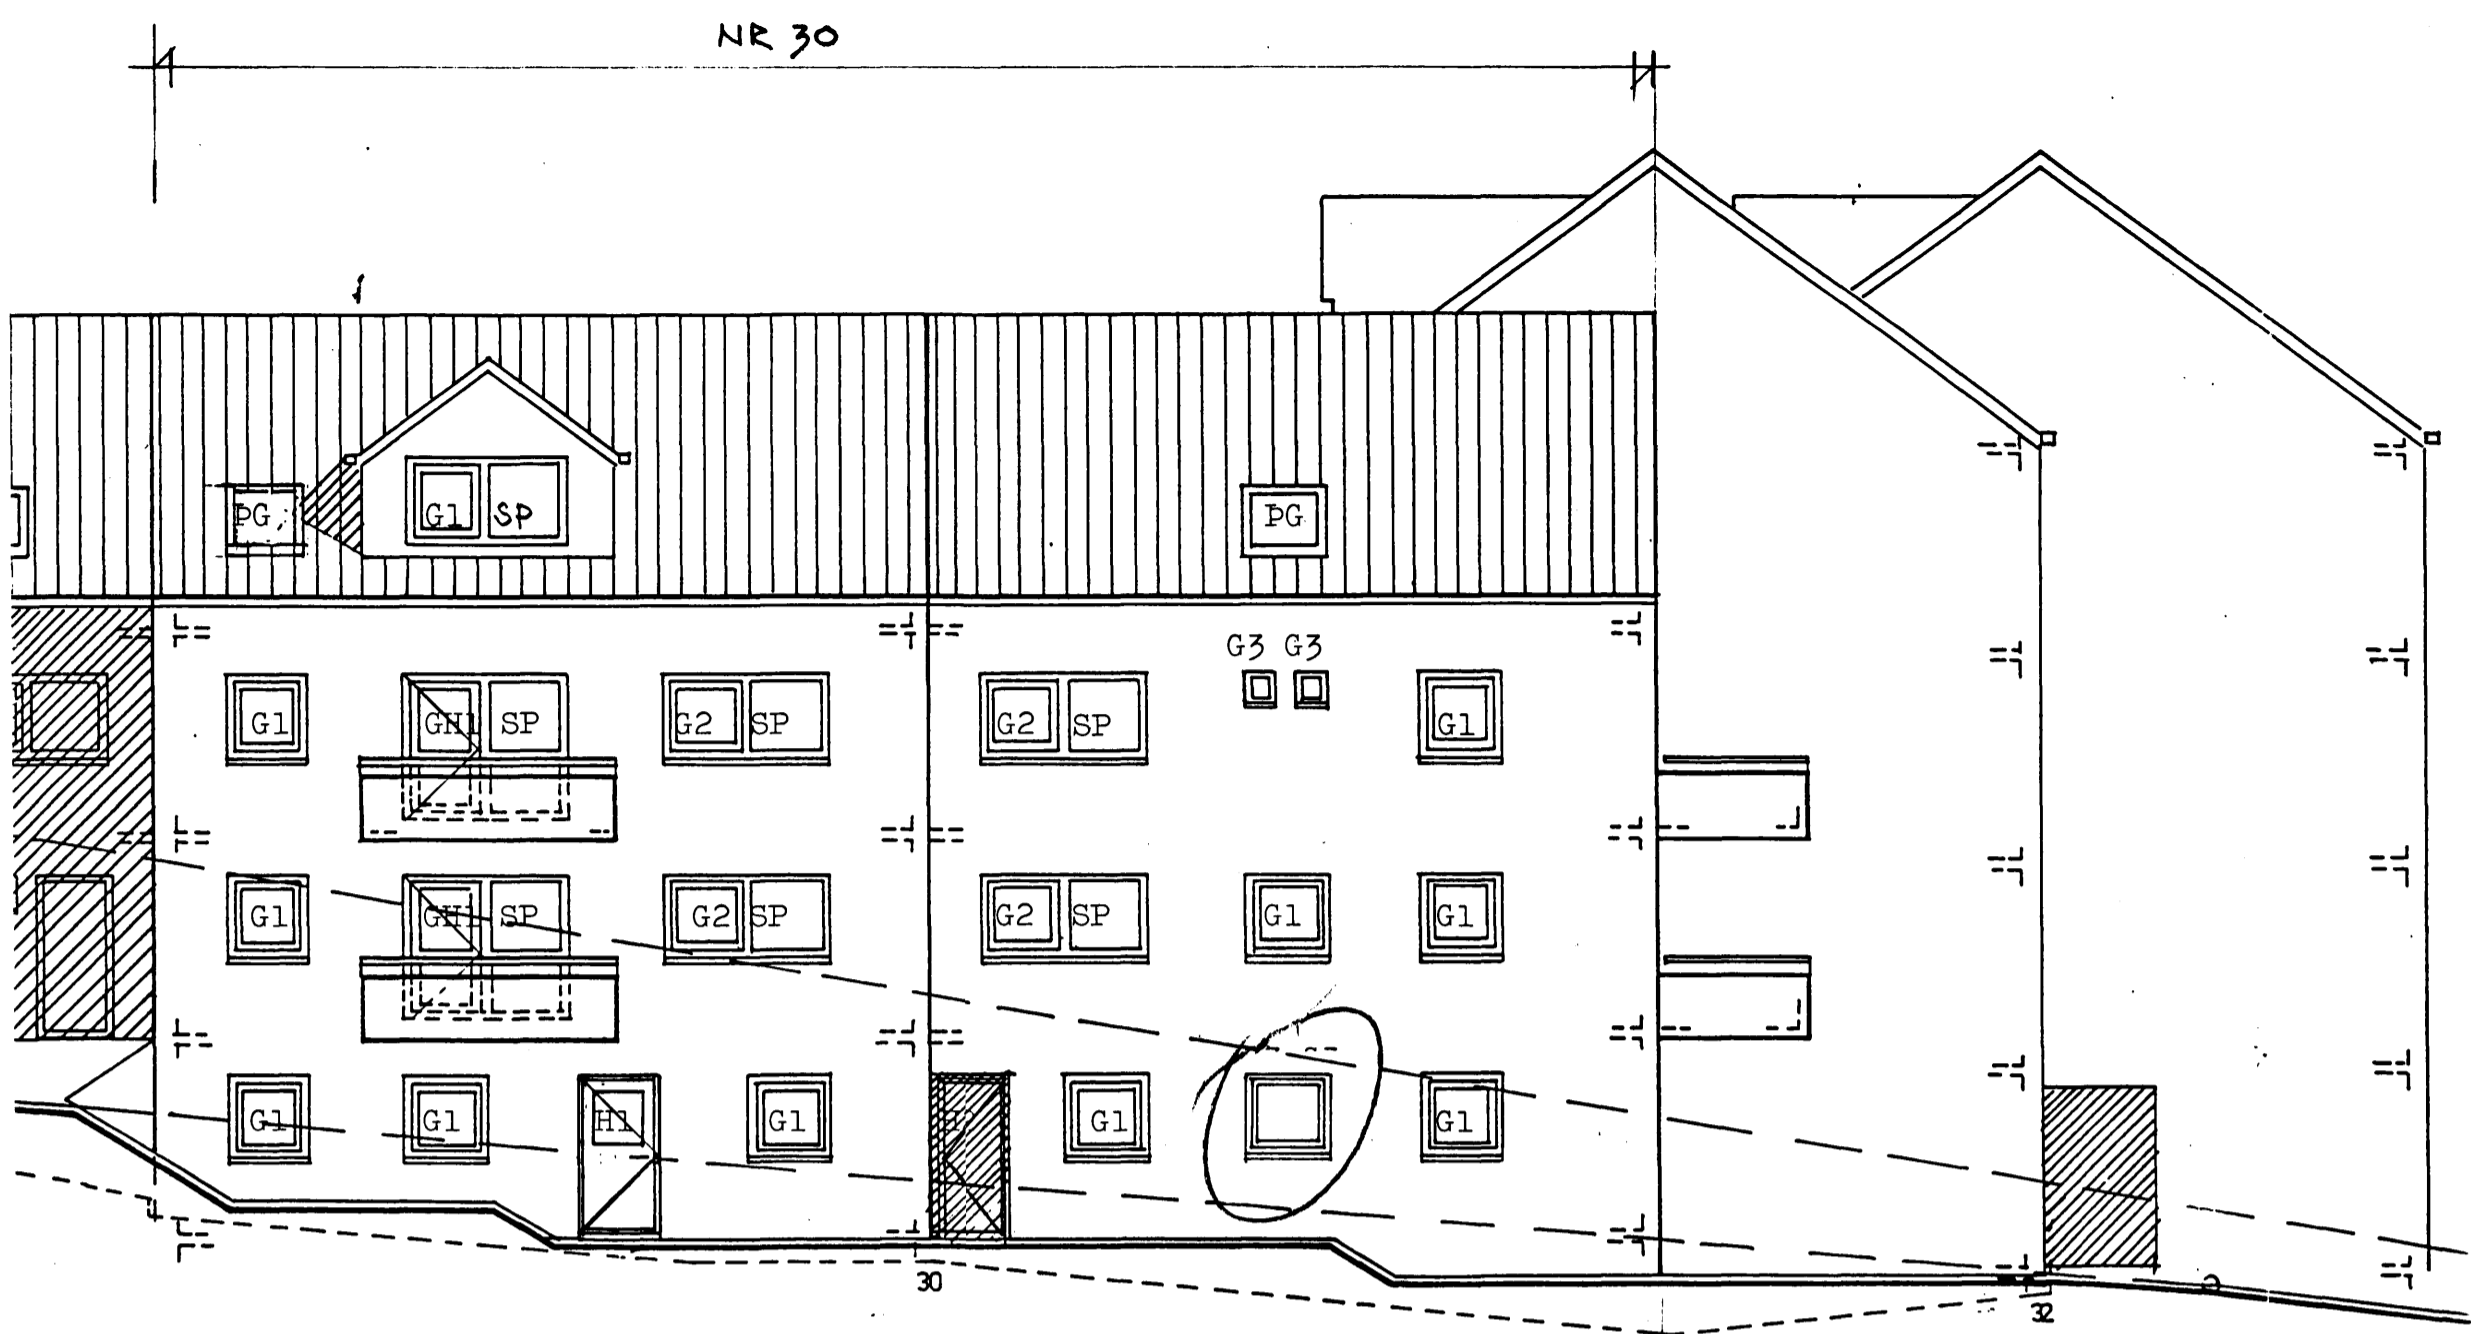

br.08.11.1991
16ð, dyr, innitr. h.
br.06.11.1992
gluggi á neðstúu hæð

A L F H O L T ©, HAFNARFIRÐI
útlit austur, vestur+sniðmynd B-B
Mkv. l.: 100 dag. : 07.07.1990 bl.: 09
Sigurbjór Aðalsteinsson, arkitekt fAÍ
Sigurbjór Aðalsteinsson

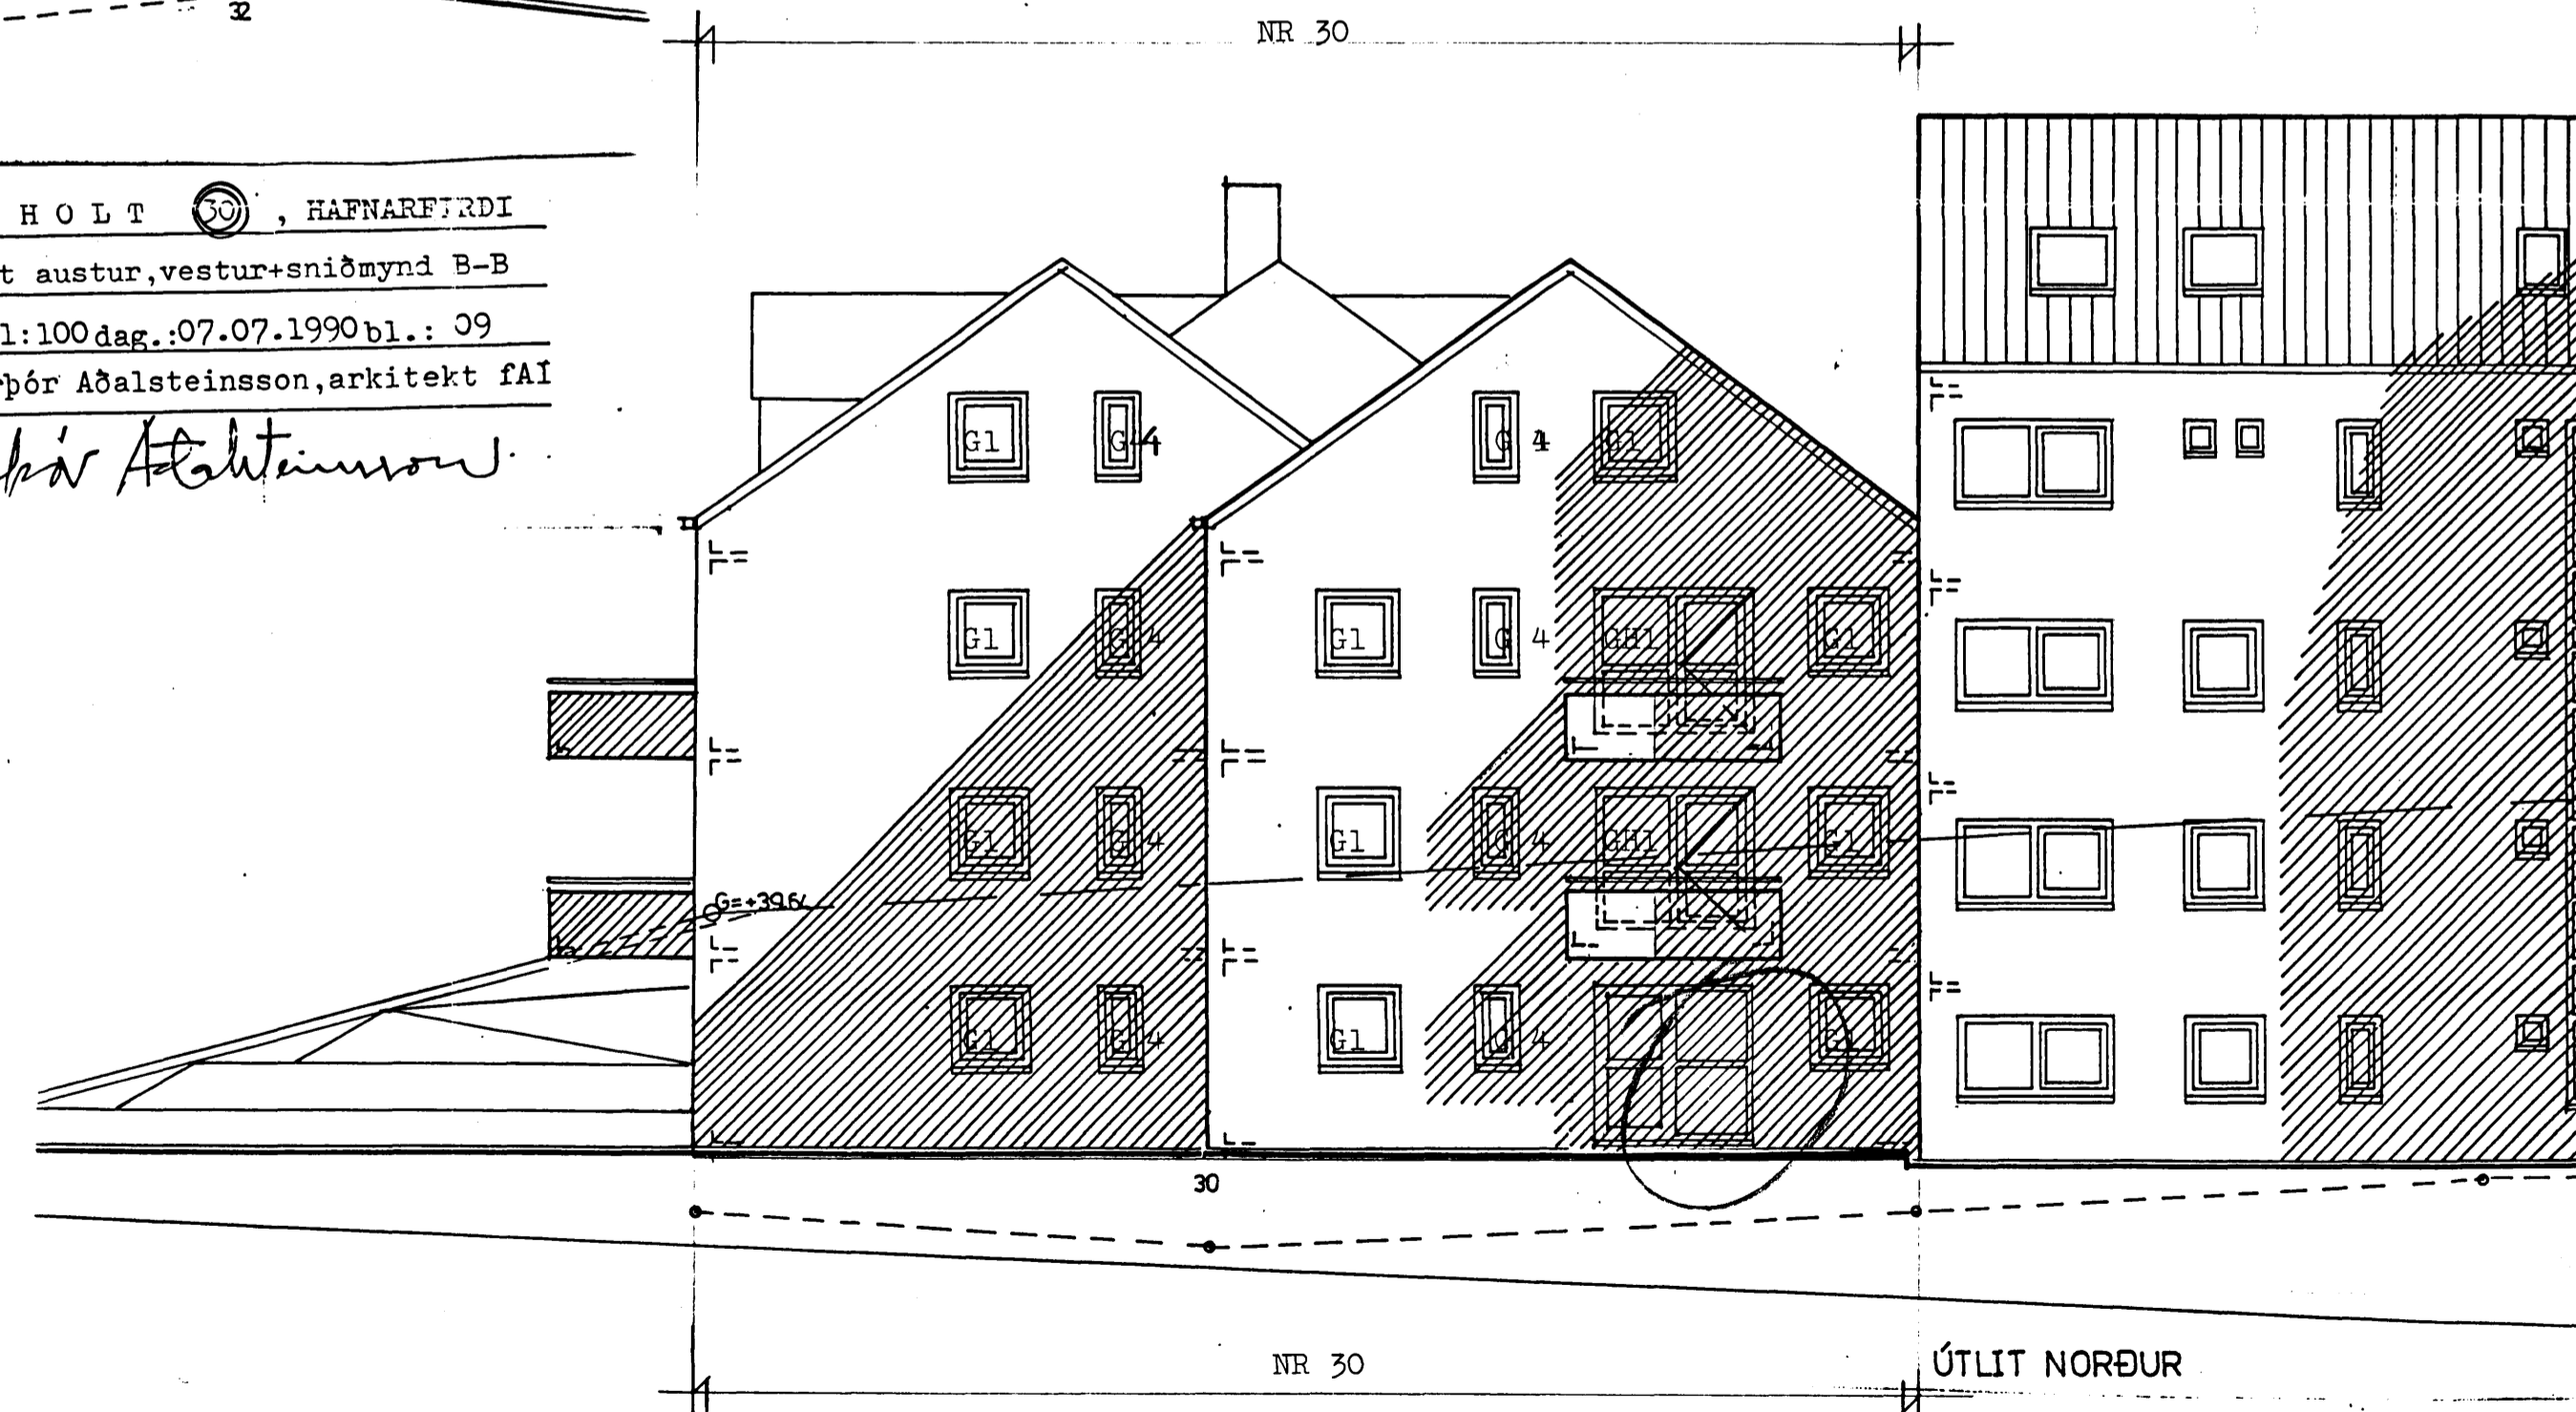

br.08.11.1991
16ð, dyr, innitr. h.
br.06.11.1992
gluggi/hurð neðstu h.

A L F H O L T ©, HAFNARFIRÐI
Útlit, norður, suður.
Mkv. l.: 100 dag. : 07.07.1990 bl.: 08/08
Sigurbjór Aðalsteinsson, arkitekt fAÍ