Samþykkt á fundi bygginga-
nefndar þ. 11/11 1992
BYGGINGAFULLTRÚINN
Í HAFNARFIRÐI
Sigurbj. Halld.

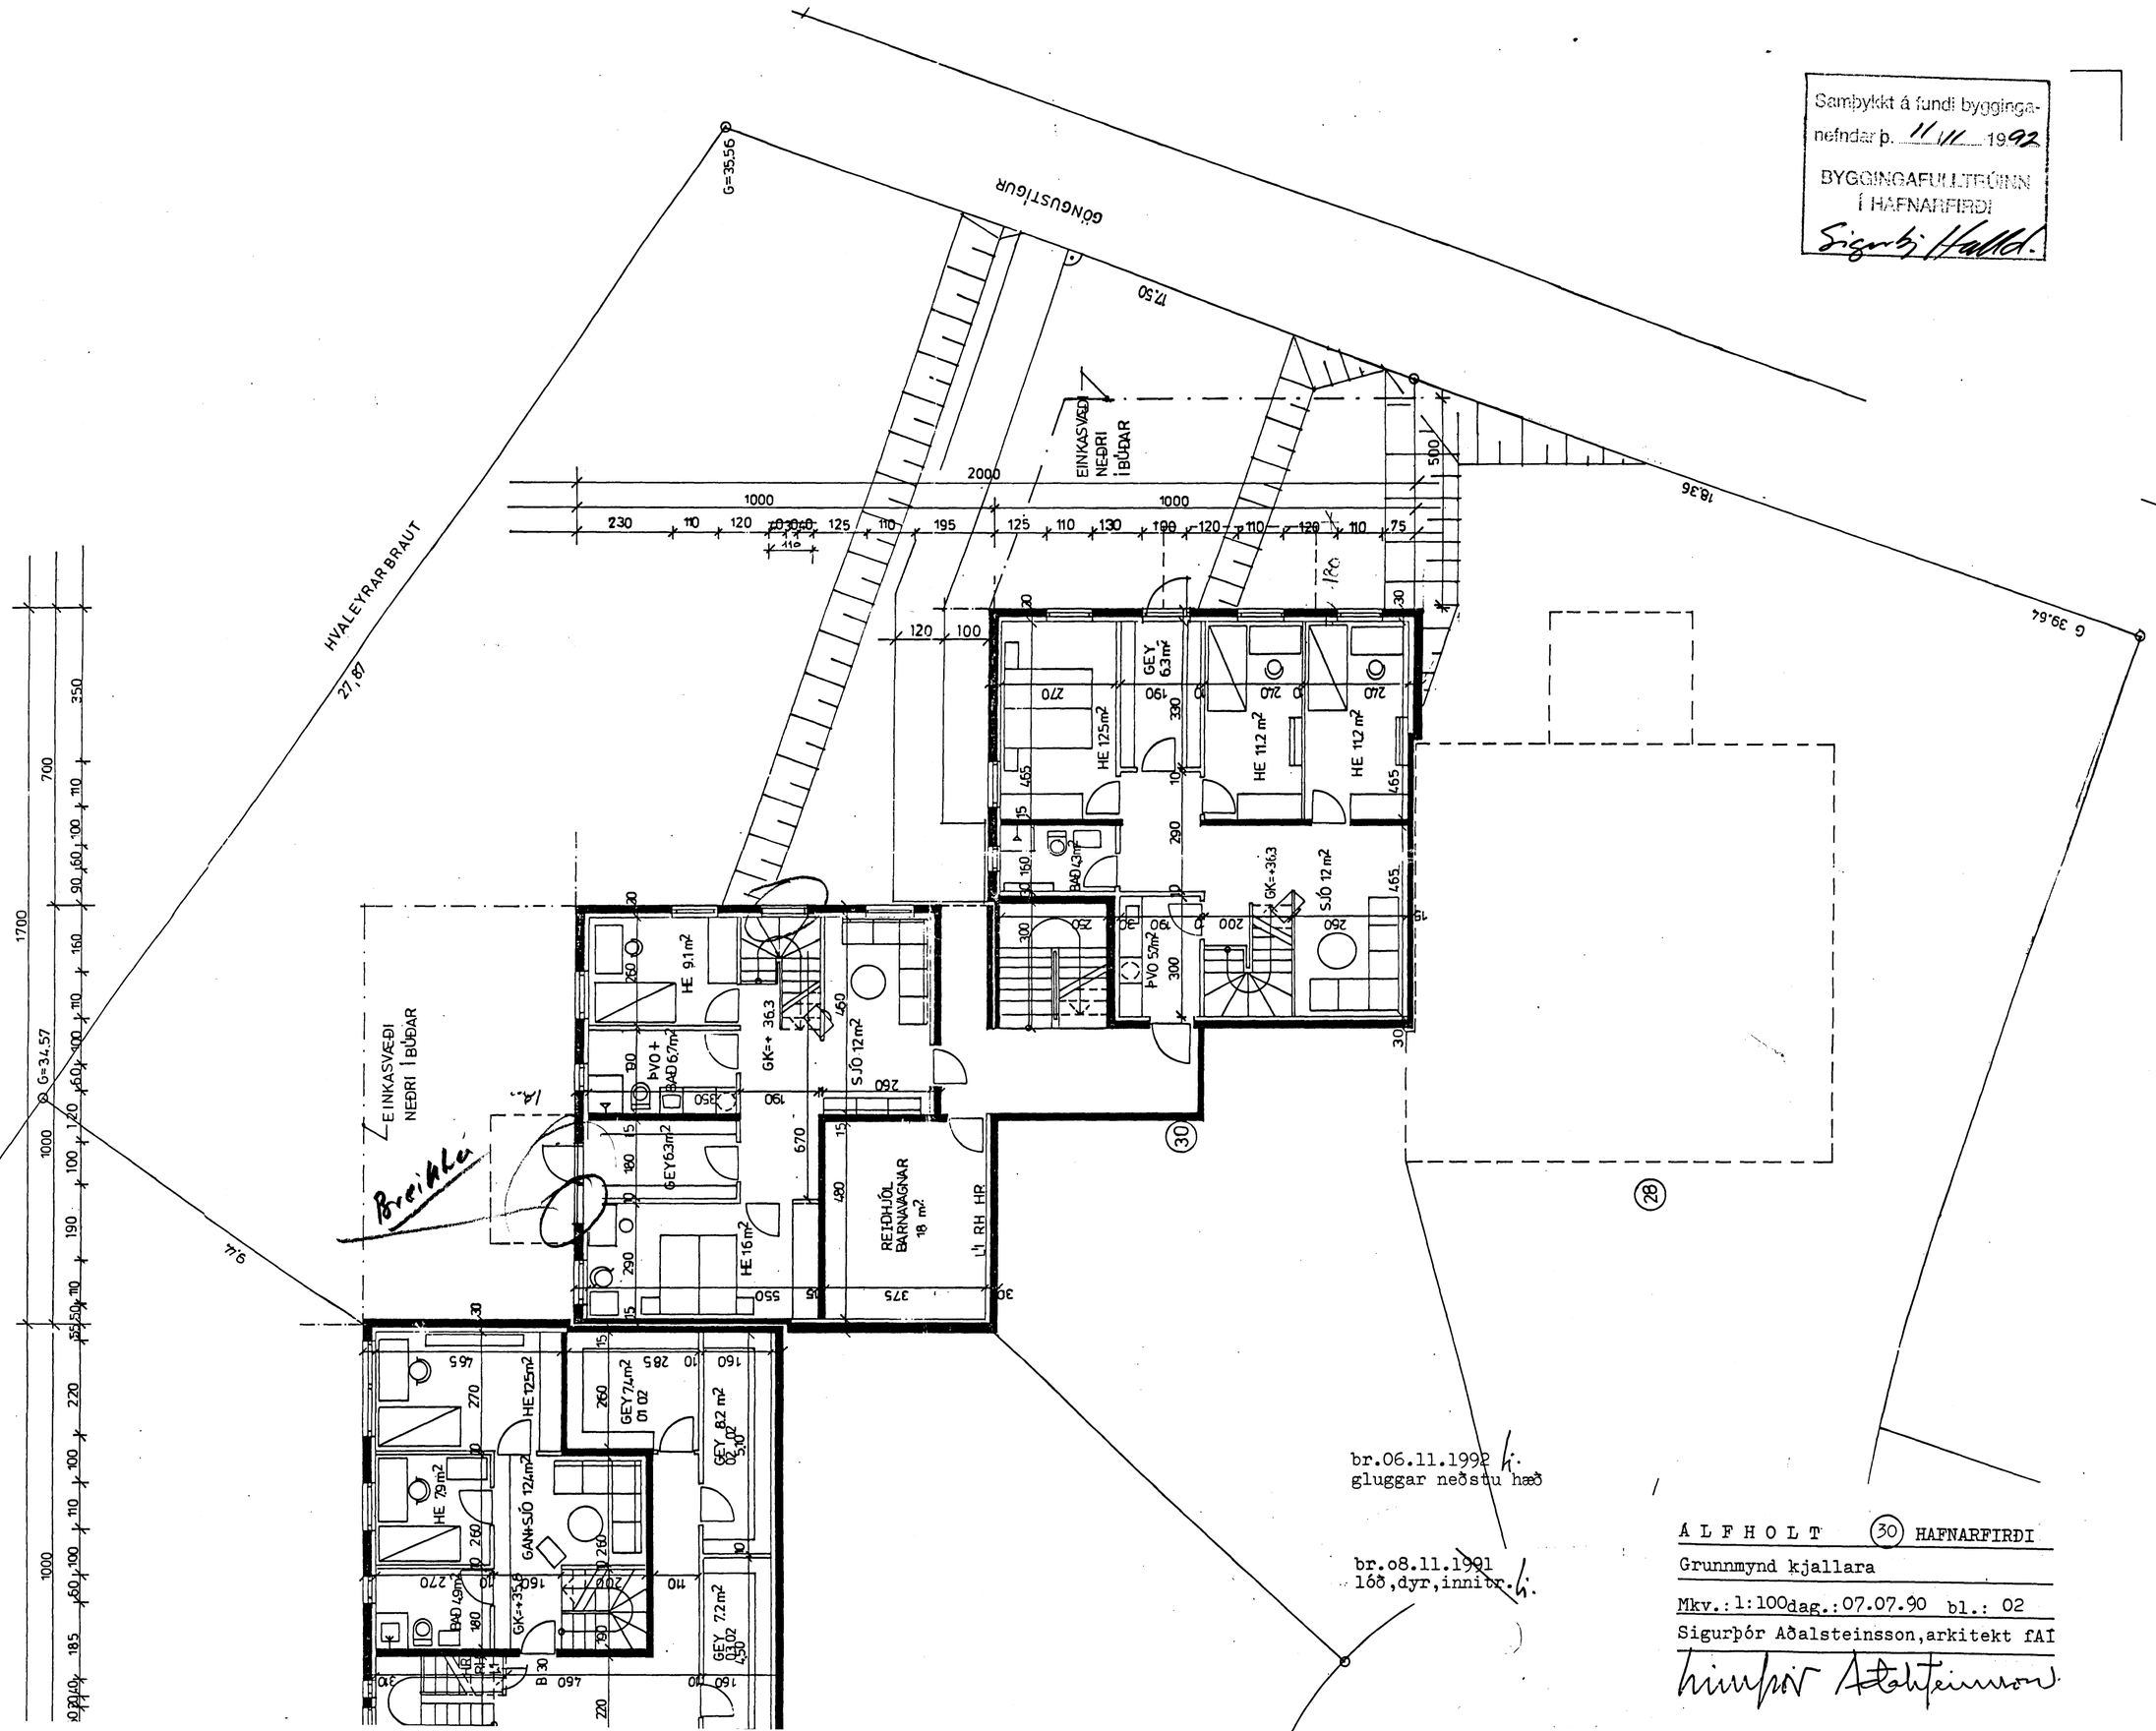

ÁLFHOLT (30) HAFNARFIRÐI

Grunnmynd kjallara

Mkv.: 1:100 dag.: 07.07.90 bl.: 02

Sigurþór Aðalsteinsson, arkitekt fAÍ

Sigurþór Aðalsteinsson