


Samþykkt á fundi bygginga-
nefndar þ. 27.11.1991

BYGGINGAFULLTRÚINN
Í HAFNARFIRÐI

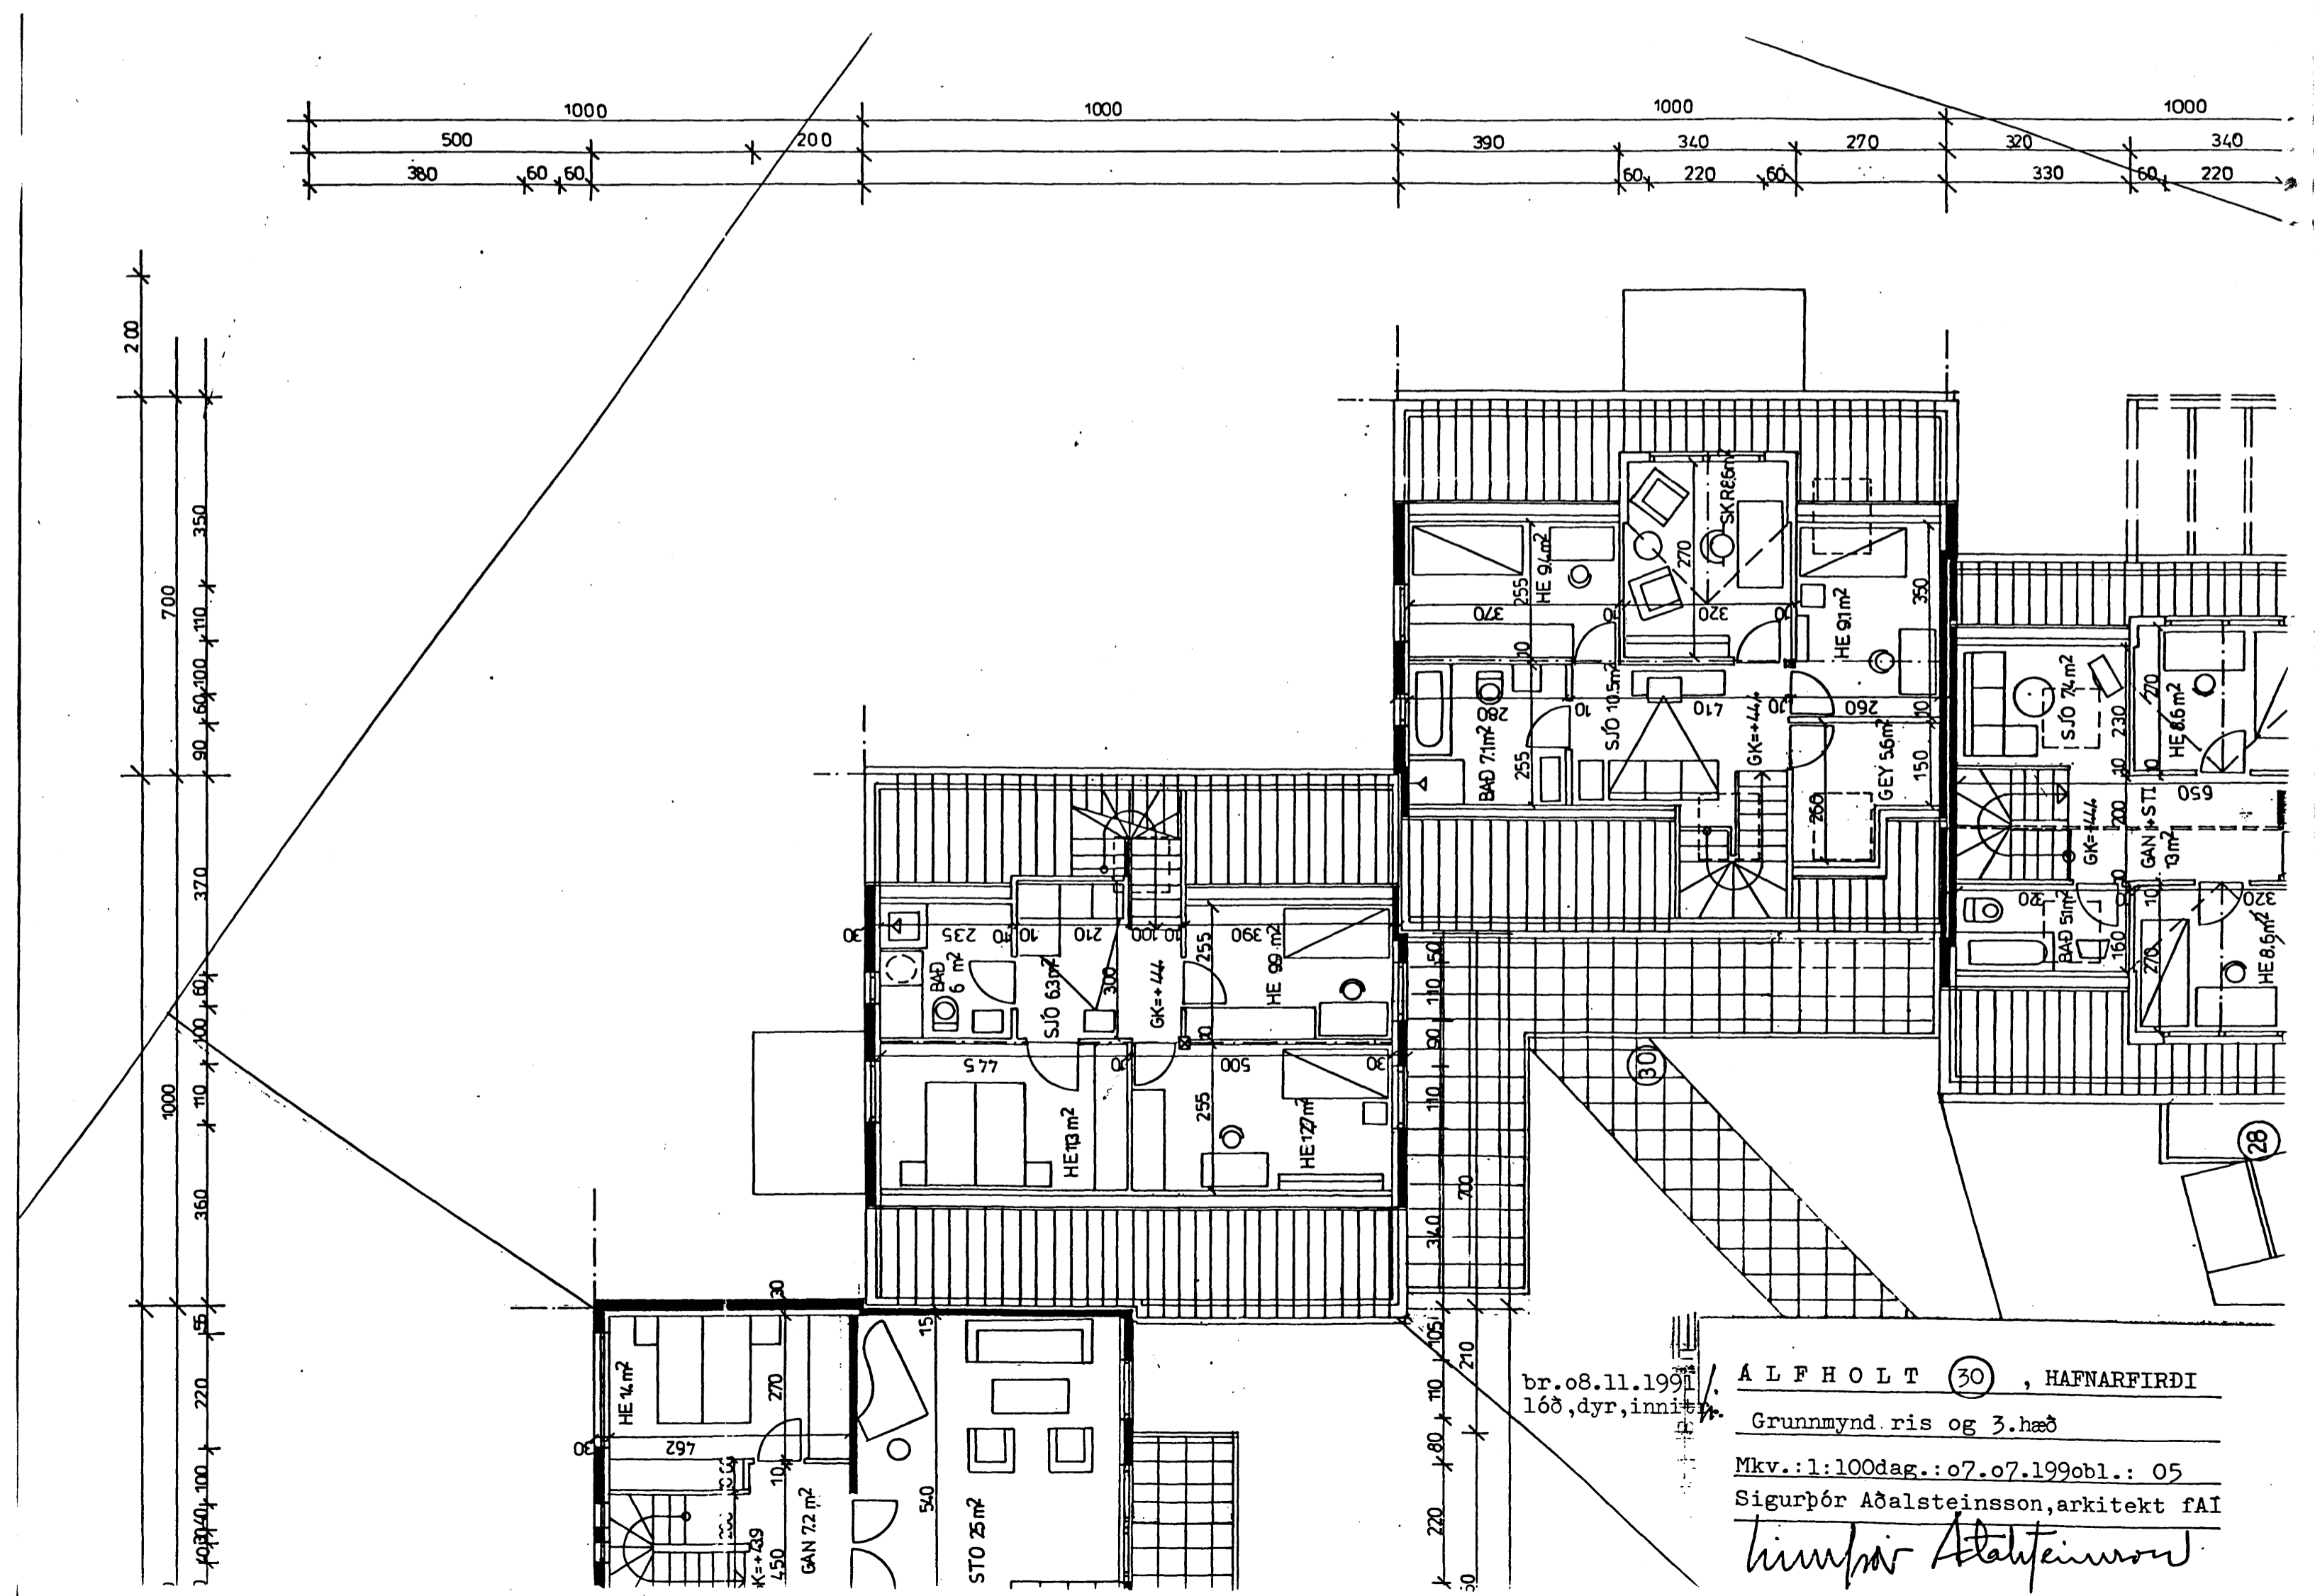

br. 08.11.1991
lööð, dyr, innitæki

ALFHOLT (30), HAFNARFIRÐI

Grunnmynd ris og 3. hæð

Mkv.: 1:100 dag.: 07.07.1990 bl.: 05

Sigurþór Aðalsteinsson, arkitekt FAI

Sigurþór Aðalsteinsson