


GRUNNMYND KJALLARA 1:50

ÁSKILIÐ, ELÐRI
TEIKNING ÓGILD

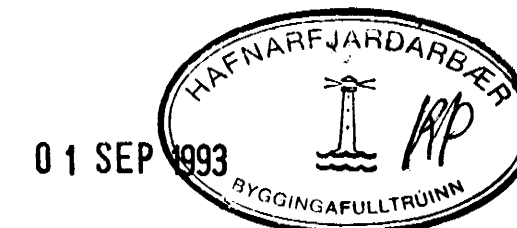

03	JUN 93	KJALLARA BR. I TVER SER ÍBÚÐIR	
02	27 NOV 92	BADI, OFNUM OG LETGU LAGNA BR. ÍBÚÐIR A	
01	NOV 92	SETT L.R. Í HÍREJAF	
BR NR	DAGS	EDLI	DRÖGMAÐUR
'ALFHOLT 30 HAFNARFJÖRÐ		TAKIÐ MANTALIÐ	
HITA- VATNS OG FRÆNNISLISLAGNIK		MANTAL	
GRUNNMYND KJALLARA.		MANTAL	
MÆLIKV. 1:50		91167	
SIGURÐUR ÞORLEIFSSON		TEKNIFRÉÐGJAFI	
STRANDGÖTU 11 HAFNARFJÖRÐ		S.M. 54151/54255	
		2003	