




GRUNNMYND 1. HÆÐAR 1:50

ÁSKILIÐ, ELDRI
TEIKNING ÓGILD

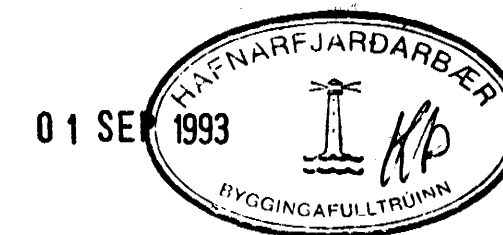

02	JÚN '93	ÍBÚÐUM 1 HÆÐAR B 2 Í SÉRÍBÚÐIR	GH
01	27. NOV '92	OFNEM OG LEGGI LAGNA Í ÍBÚÐ A 2 B 2	GH
BR. NR.	DAGS	EDLI BREVINGAR	SIGN
'ALFHOLT 30 HAFNARFIRÐI			DAGS MARS '92
HITA- VATNS OG FRÆNNISLAGNIR			HANNAÐ
GRUNNMYND 1. HÆÐAR.			TEIKNAR
MÁLKV. 1:50			VERK NR.
SIGURÐUR ÞORLEIFSSON TEIKNIRÆÐINGUR FT.FI.			9167
STRANDGÖTU 11 HAFNARFIRÐI SÍMI 54751/54755			2-04