


GRUNNMYND 3. HÆÐAR. 1:50

ÁSKILIÐ, ELDRI
TEIKNING ÓGILD

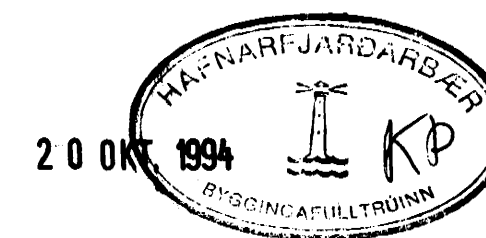

02	OKT '93	OFNJAR FERÐIR. LEGU LAGNA DR	GH
01	03.11.92	LEGU LAGNA BREGTT	4.21.
BR NR	DAGS	EDLI BREVTINGAR	SIGN.
ALFHOLT 30 HAFNARFIRÐI			DAGS MARS '92.
HITA - VATNS OG FRÆNNELISLAGNIE.			HANNAÐ
GRUNNMYND 3. HÆÐAR.			TEIKNAD 30.
MÆLIKV. 1:50			VERK NR 9167
SIGURÐUR ÞORLEIFSSON TEKNIFRÆÐINGUR F.T.F.I.			BLAD NR. 2-06
STRANDGÖTU 11 HAFNARFIRÐI SÍMI 54751/54255			