


RÚMMYND 1:50

ÁSKILID, ELDRI
TEIKNING ÓGILD

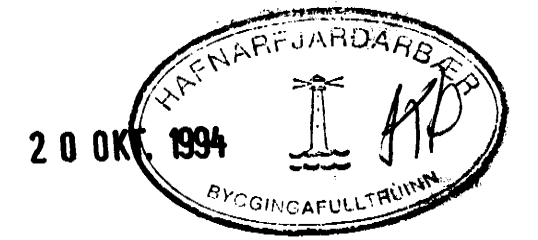

02	OKT '94	OFNAR FARÐIR. LEGU LAGNAÐR Á 2 OG 3 HED	GH
01	JÚN '93	KJALLARA OG 1 HED BR Í SER ÍBÚÐIR	GH
BR NR	DAGS	EDLI BREVINGAR	SIGN.
ALFHOLT 3D HAFNARFIREÐI			DAGS MARS '72
RÚMMYND HITLAGNA. IBUÐIR C OG D			HANNAÐ
MELIKV. 1:50			TEIKNAD 30
SIGURÐUR ÞORLEIFSSON TEKNIFRÆÐINGUR F.T.F.I.			VERK NR 9167
STRANDGÖTU 11 HAFNARFIREÐI SÍMI 54751/54255			BLAD NR. 2-08