


Samþykkt á fundi bygginga-
nefndar þ. 18.8.1993.

BYGGINGAFULLTRÚINN
Í HAFNARFIRÐI

Sigurðir Halldór

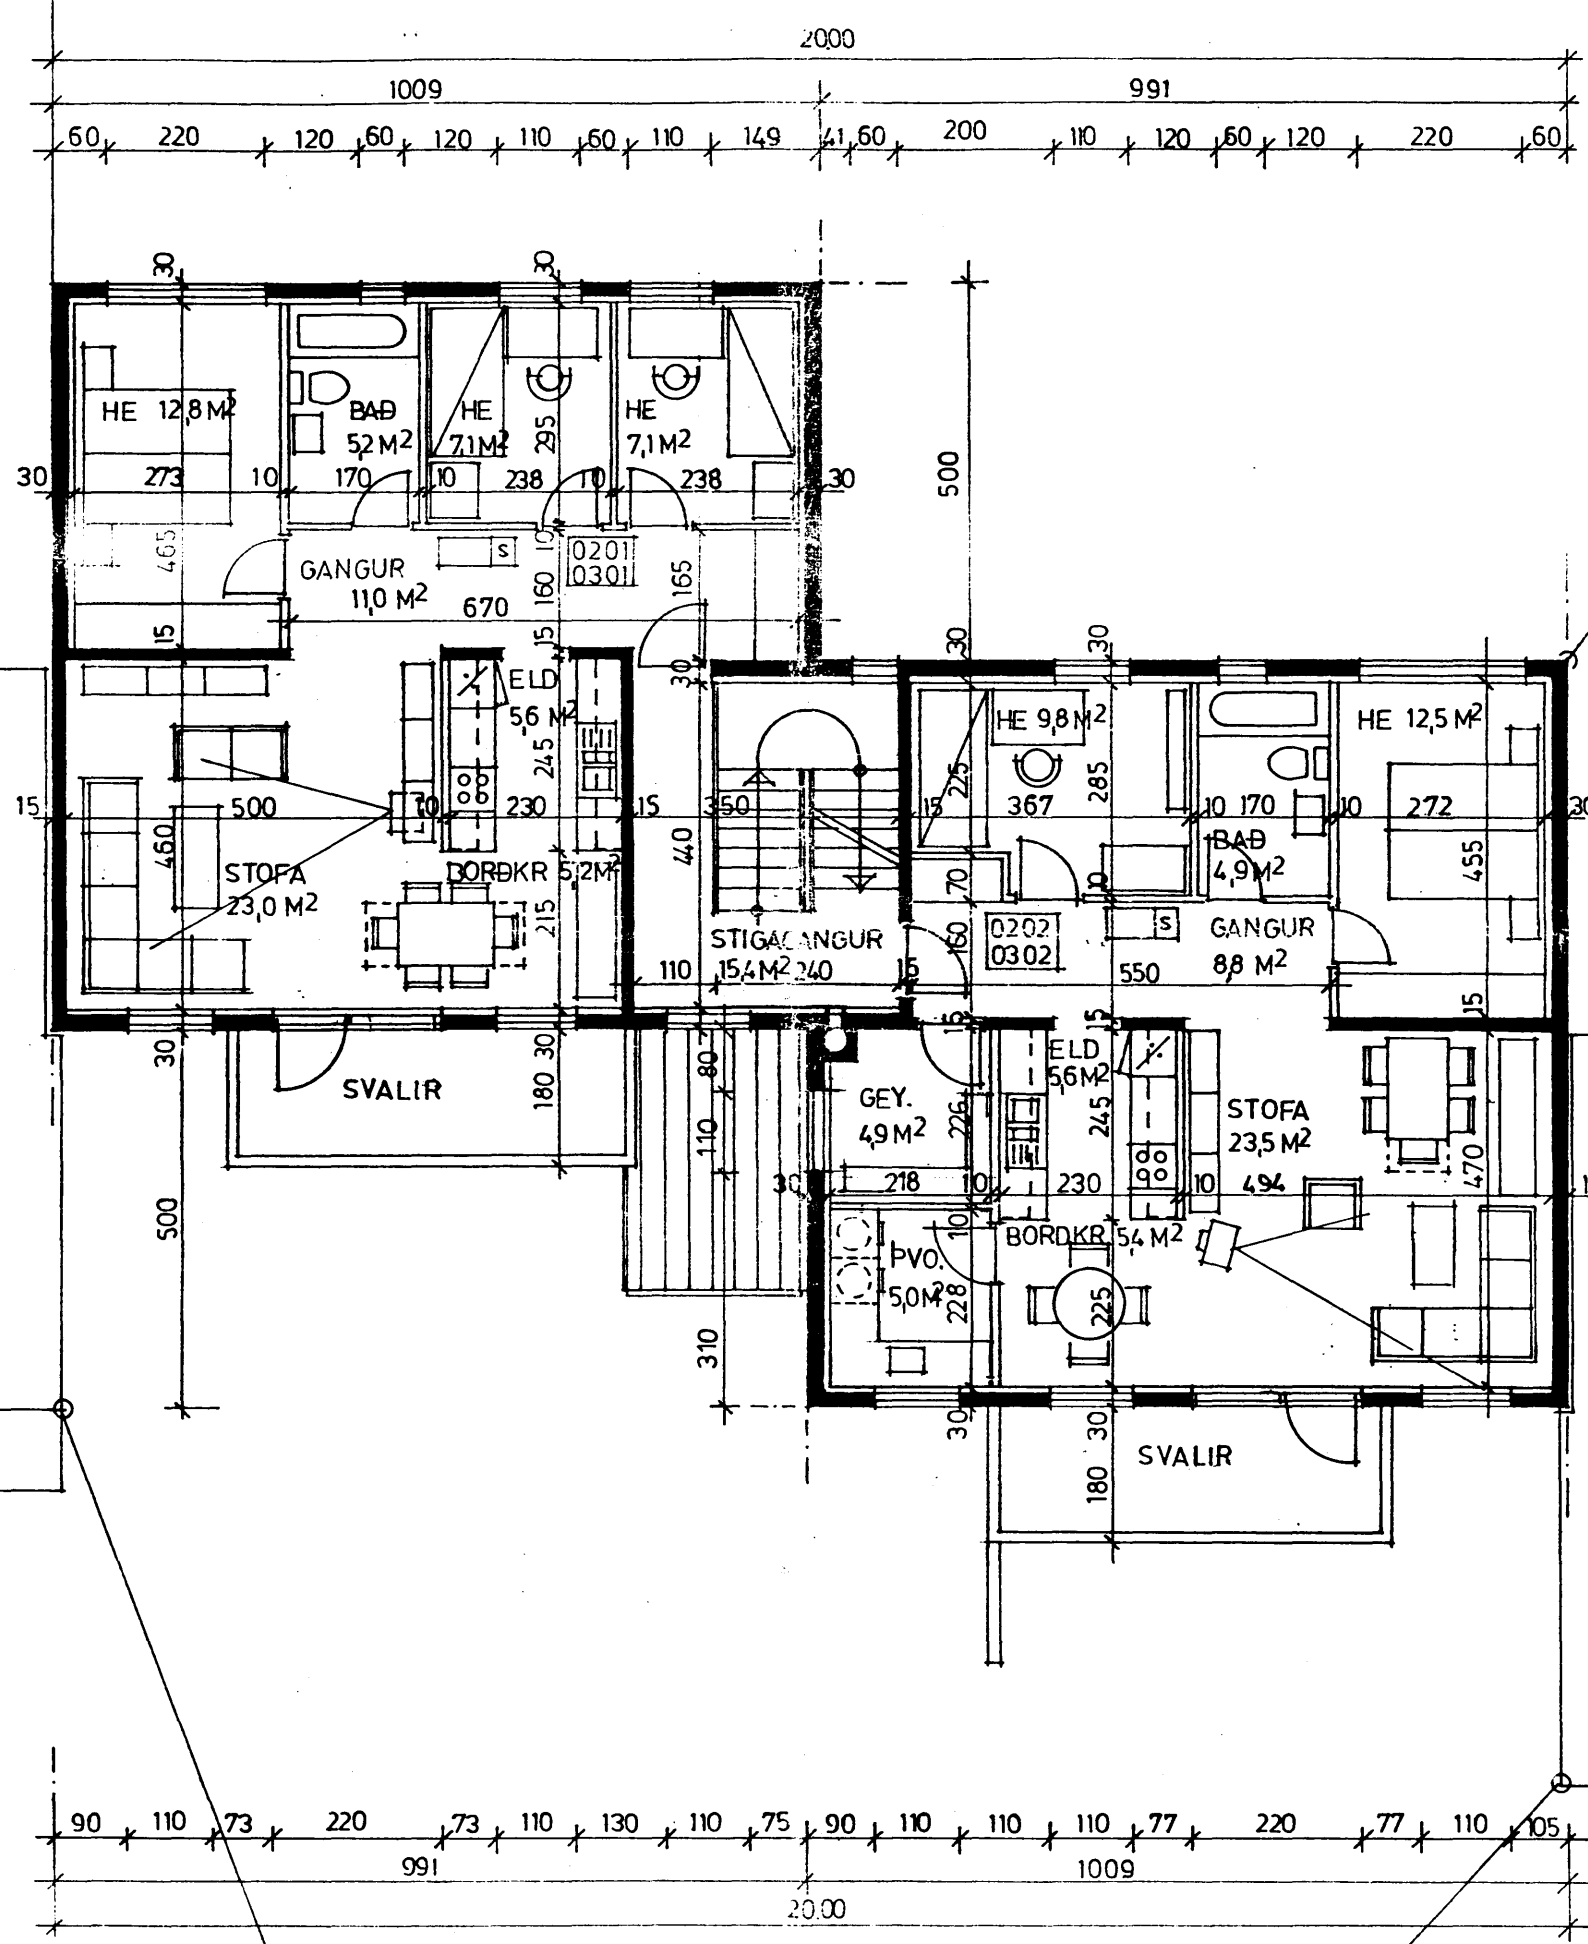

BR 12.08.1993 PVO, GEY., GLUGGI.
BR. SORP, MÁL 22.05.1992

Sigurðir Aðalsteinsson

ALFHOLT 32, HAFNARFIRÐI
Grunnmynd 3. hæðar,
M-1:100, 22.05.1992 blað 04
Sigurðir Aðalsteinsson, arkitekt FAI