

Íðuneyðsla eigendur
á Alfholli 32 erum samþykka
þyðingunum sem koma fram
á þessu blaði

Dagsettt 27/6 2005

Hinni Þóroddur 10710-5001 umráðgjafi
Sólveig Árnadóttir 061162-3729 -11-

Frjálfildur Þórarinnsson
0202 110145-4979

Guðbjörg Jónsdóttir
0201 051061-5359


Guðbjörg Ósk Ragnarsdóttir
0301 030771-3629

Áskja Jóhanna
0102 150872-4999

f.þ. Farkona Kélgjafur (Hannasíska/Ísok)
0101 Sýnd. Húsi

Byggingarfulltrúi
samþykkir erindið.
13 JULI 2005
Bent skal á að samþykki þessi verður ekki virk
þvæ en eftir þyðingunni eignaskiptafrýsingar-
innar og skráningu hennar hjá Fasteignamatiráðgjafi.
Byggingarfulltrúinn í Hafnarfirði
E.h. Kristján Þórarinnsson

Handwritten signature

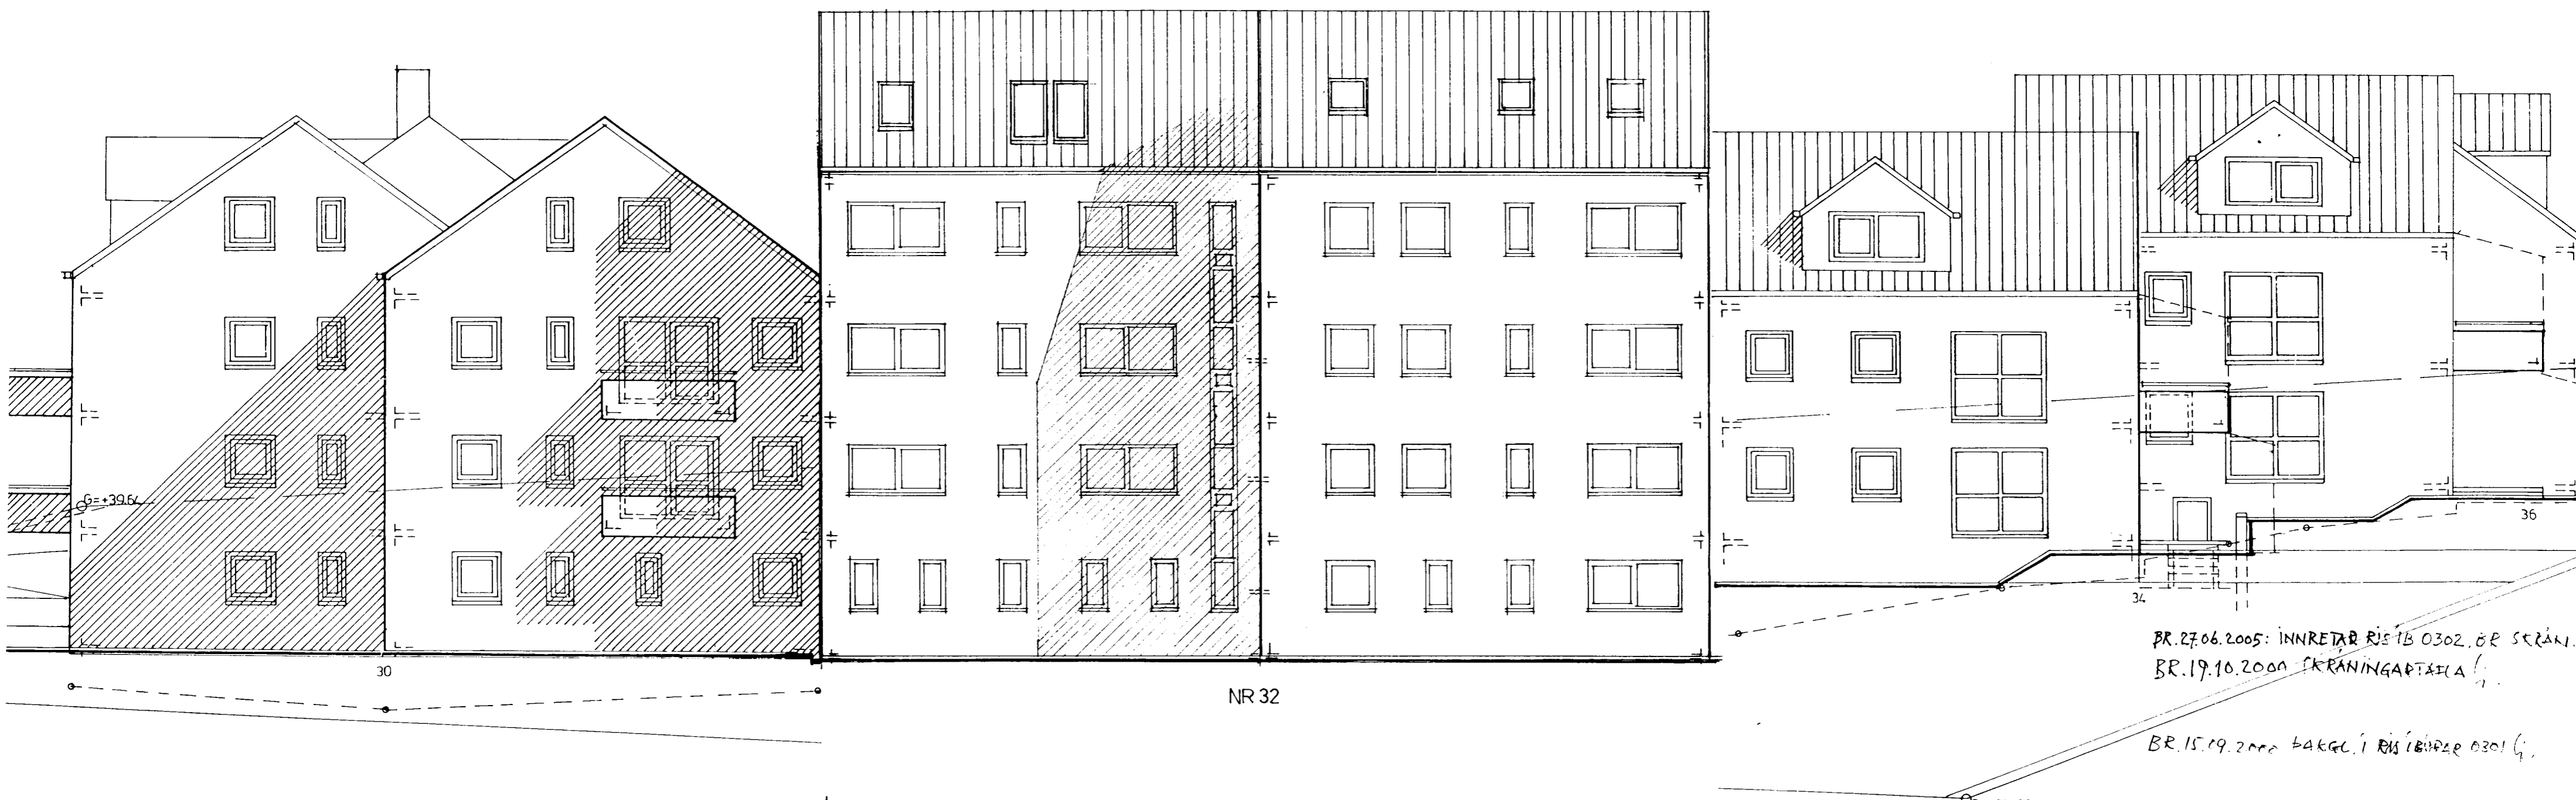

ÚTLIT NORÐUR

BR.27.06.2005: INNRETAÐ RÍSTB 0302. BR SKRÁNI.
BR.19.10.2000 SKRÁNINGARÞÁLA
BR.15.19.2000 ÞAKG.C.1 RÍSTB 0301 G.

ALFHOLT 32, HAFNARFIRÐI
Útlit norður,
M-1:100, 22.05.1992 blað 07
Sigurþór Aðalsteinsson, arkitekt FAÍ

Handwritten signature: Hinnir Aðalsteinsson