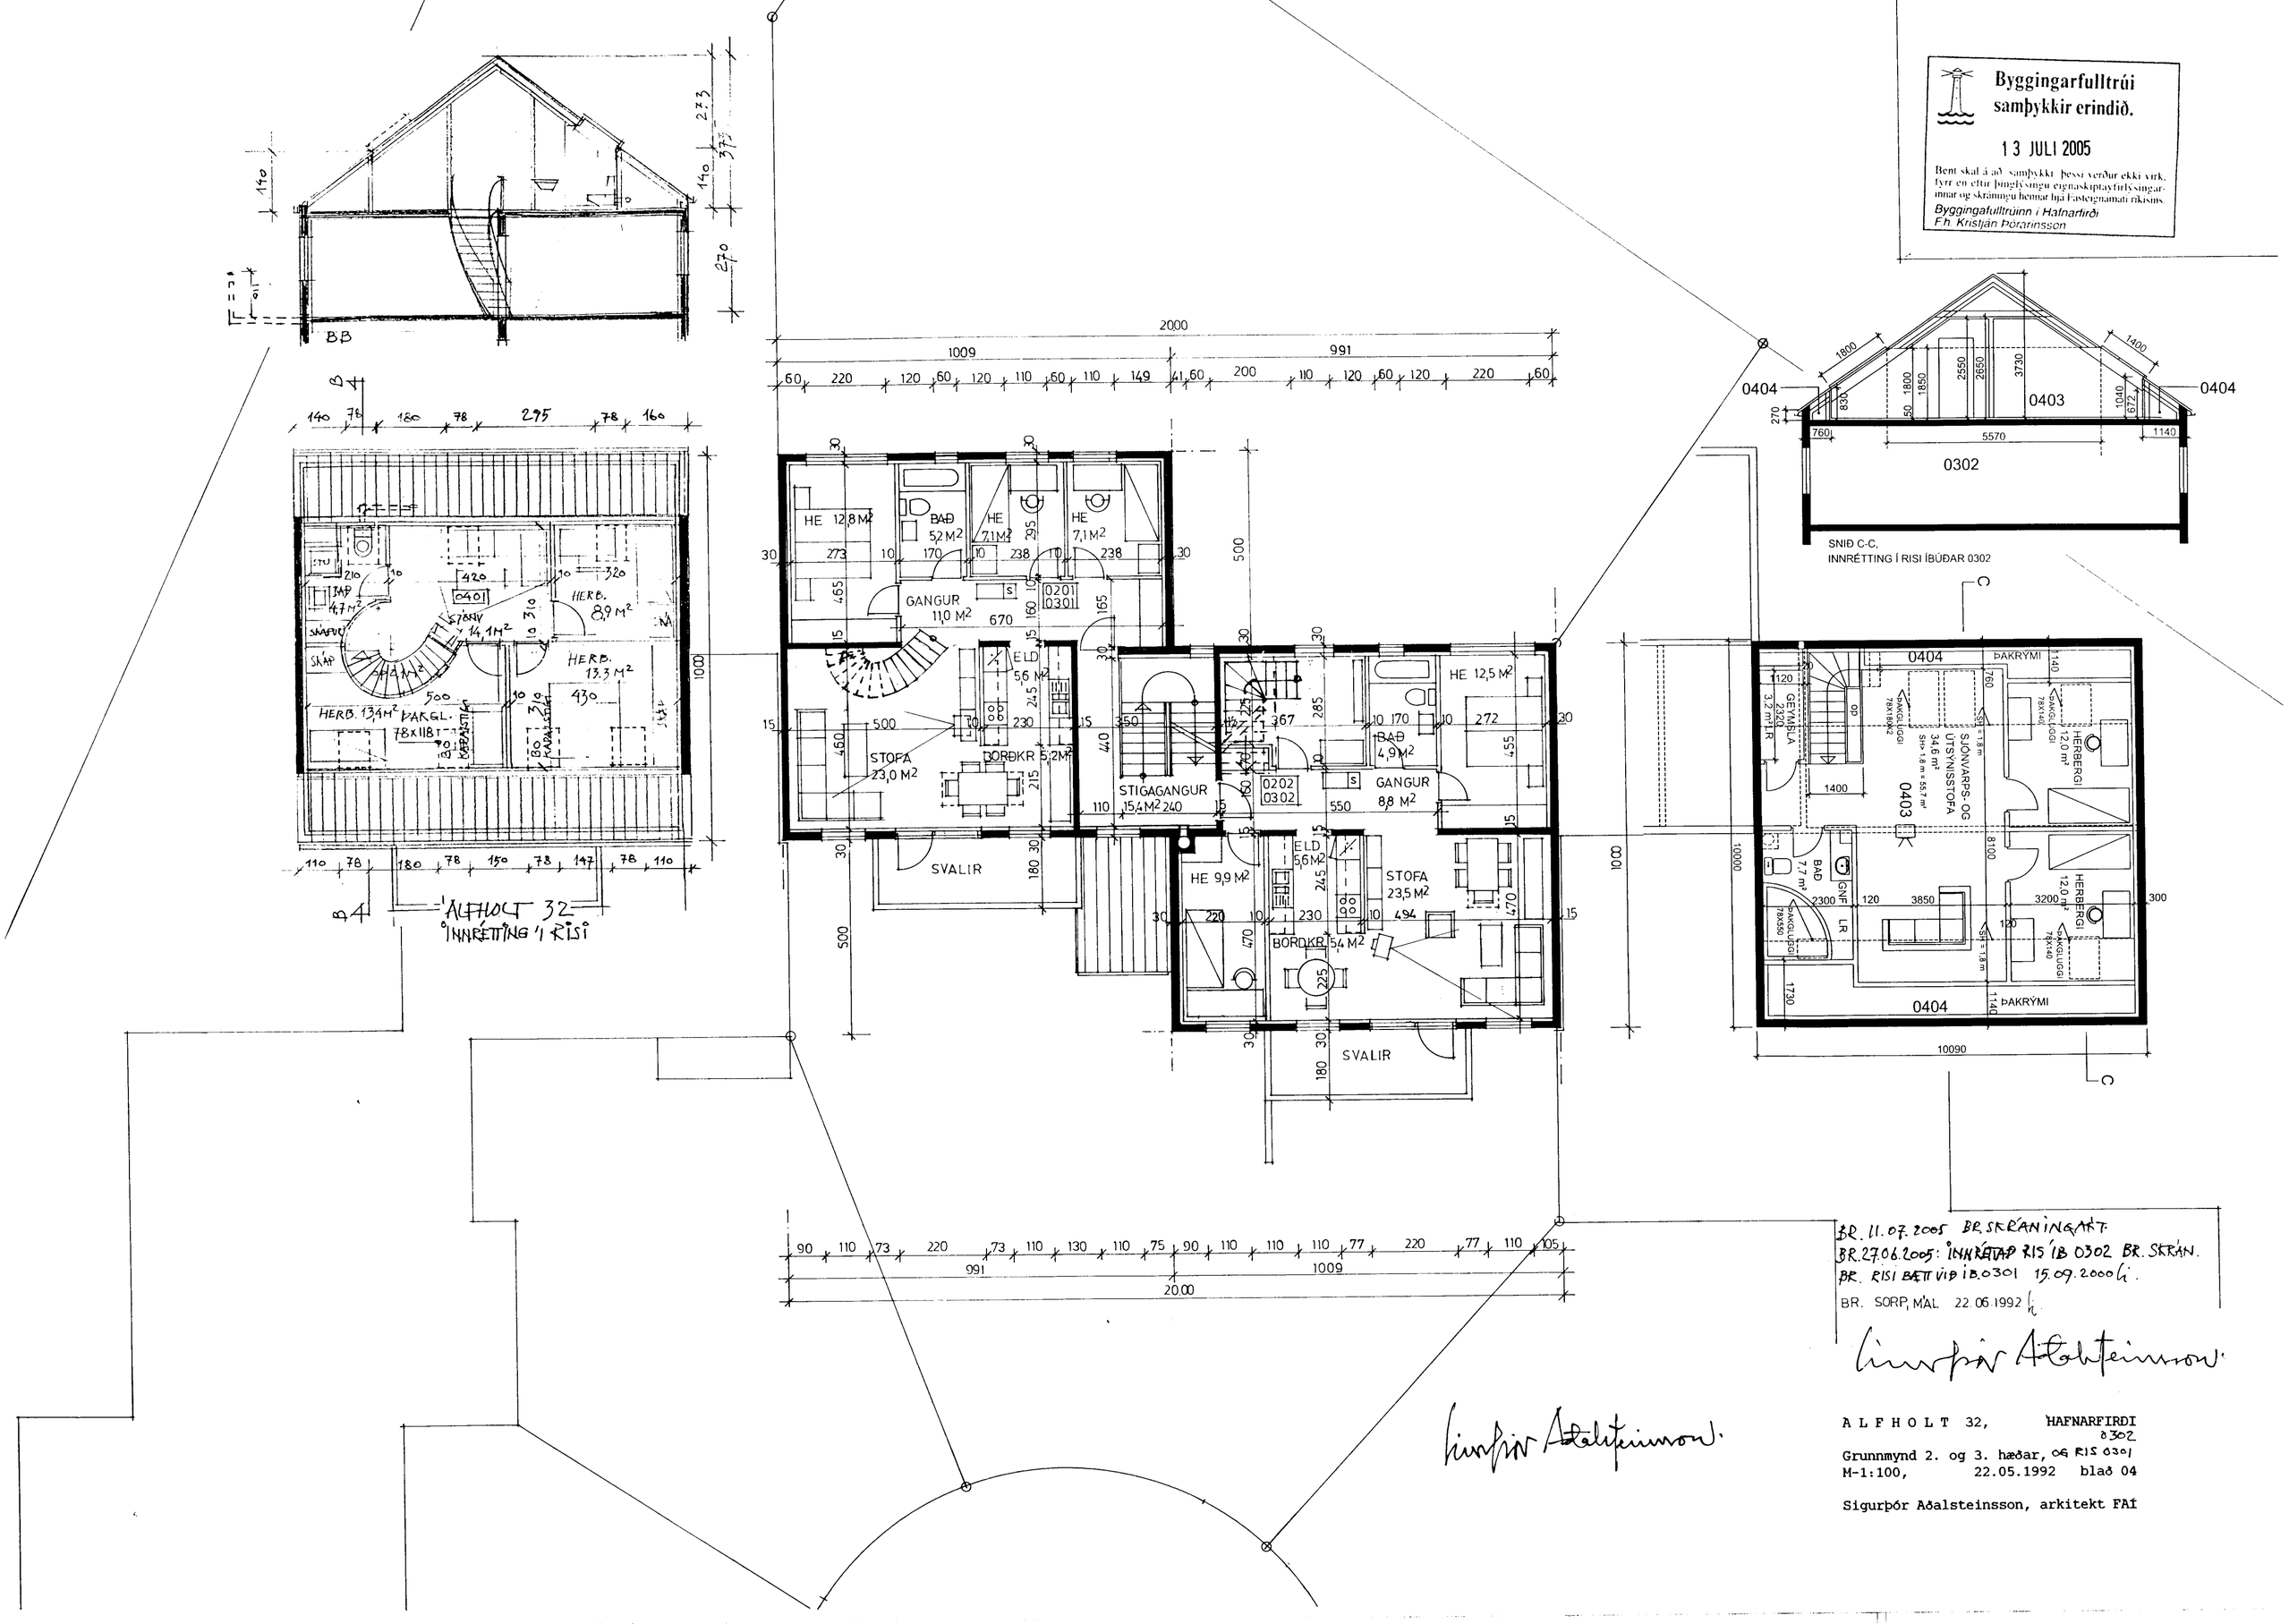

BR. 11.07.2005 BR. SKRÁNINGART.
BR. 27.06.2005: INNRÉTTAÐ RIS ÍB 0302 BR. SKRÁN.
BR. RISI BÆTT VIÐ ÍB. 0301 15.09.2000
BR. SORP, MÁL 22.06.1992

Sigurþór Aðalsteinsson

Sigurþór Aðalsteinsson

ALFHOLT 32, HAFNARFIRÐI
0302

Grunnmynd 2. og 3. hæðar, OG RIS 0301
M-1:100, 22.05.1992 blað 04

Sigurþór Aðalsteinsson, arkitekt FAÍ