


Samþykkt á fundi bygginga-
nefndar þ. 18.8.1993.
BYGGINGAFLUTUN
Í HAFNARFIRDI
Sigmundur Halldór

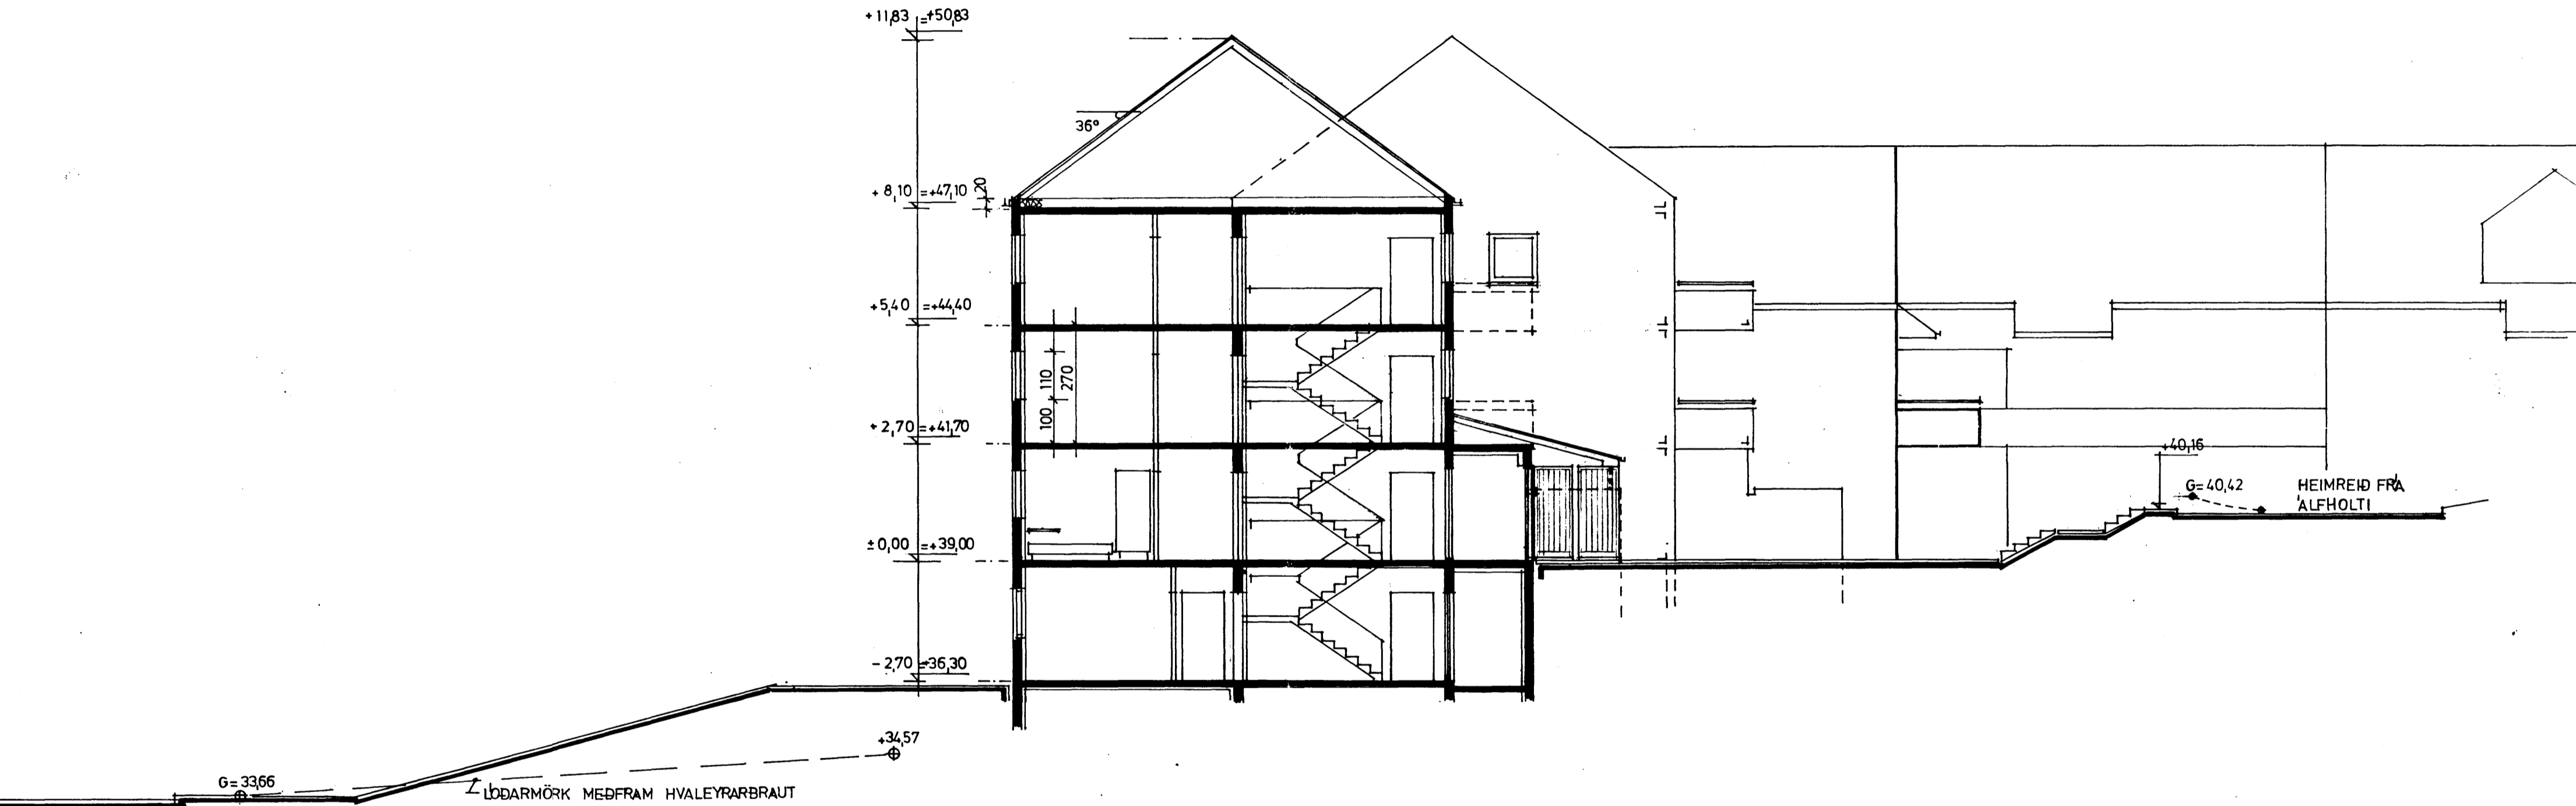

SNIÐMYND A-A

BR 12.08.1993 PVO., GEY., GLUGGI.
BR. SORP MÁL, 22.06.1992

Sigmundur Halldór

ALFHOLT 32, HAFNARFIRDI
Sniðmynd A - A,
M-1:100, 22.05.1992 blað 05
Sigmundur Halldór, arkitekt FAI