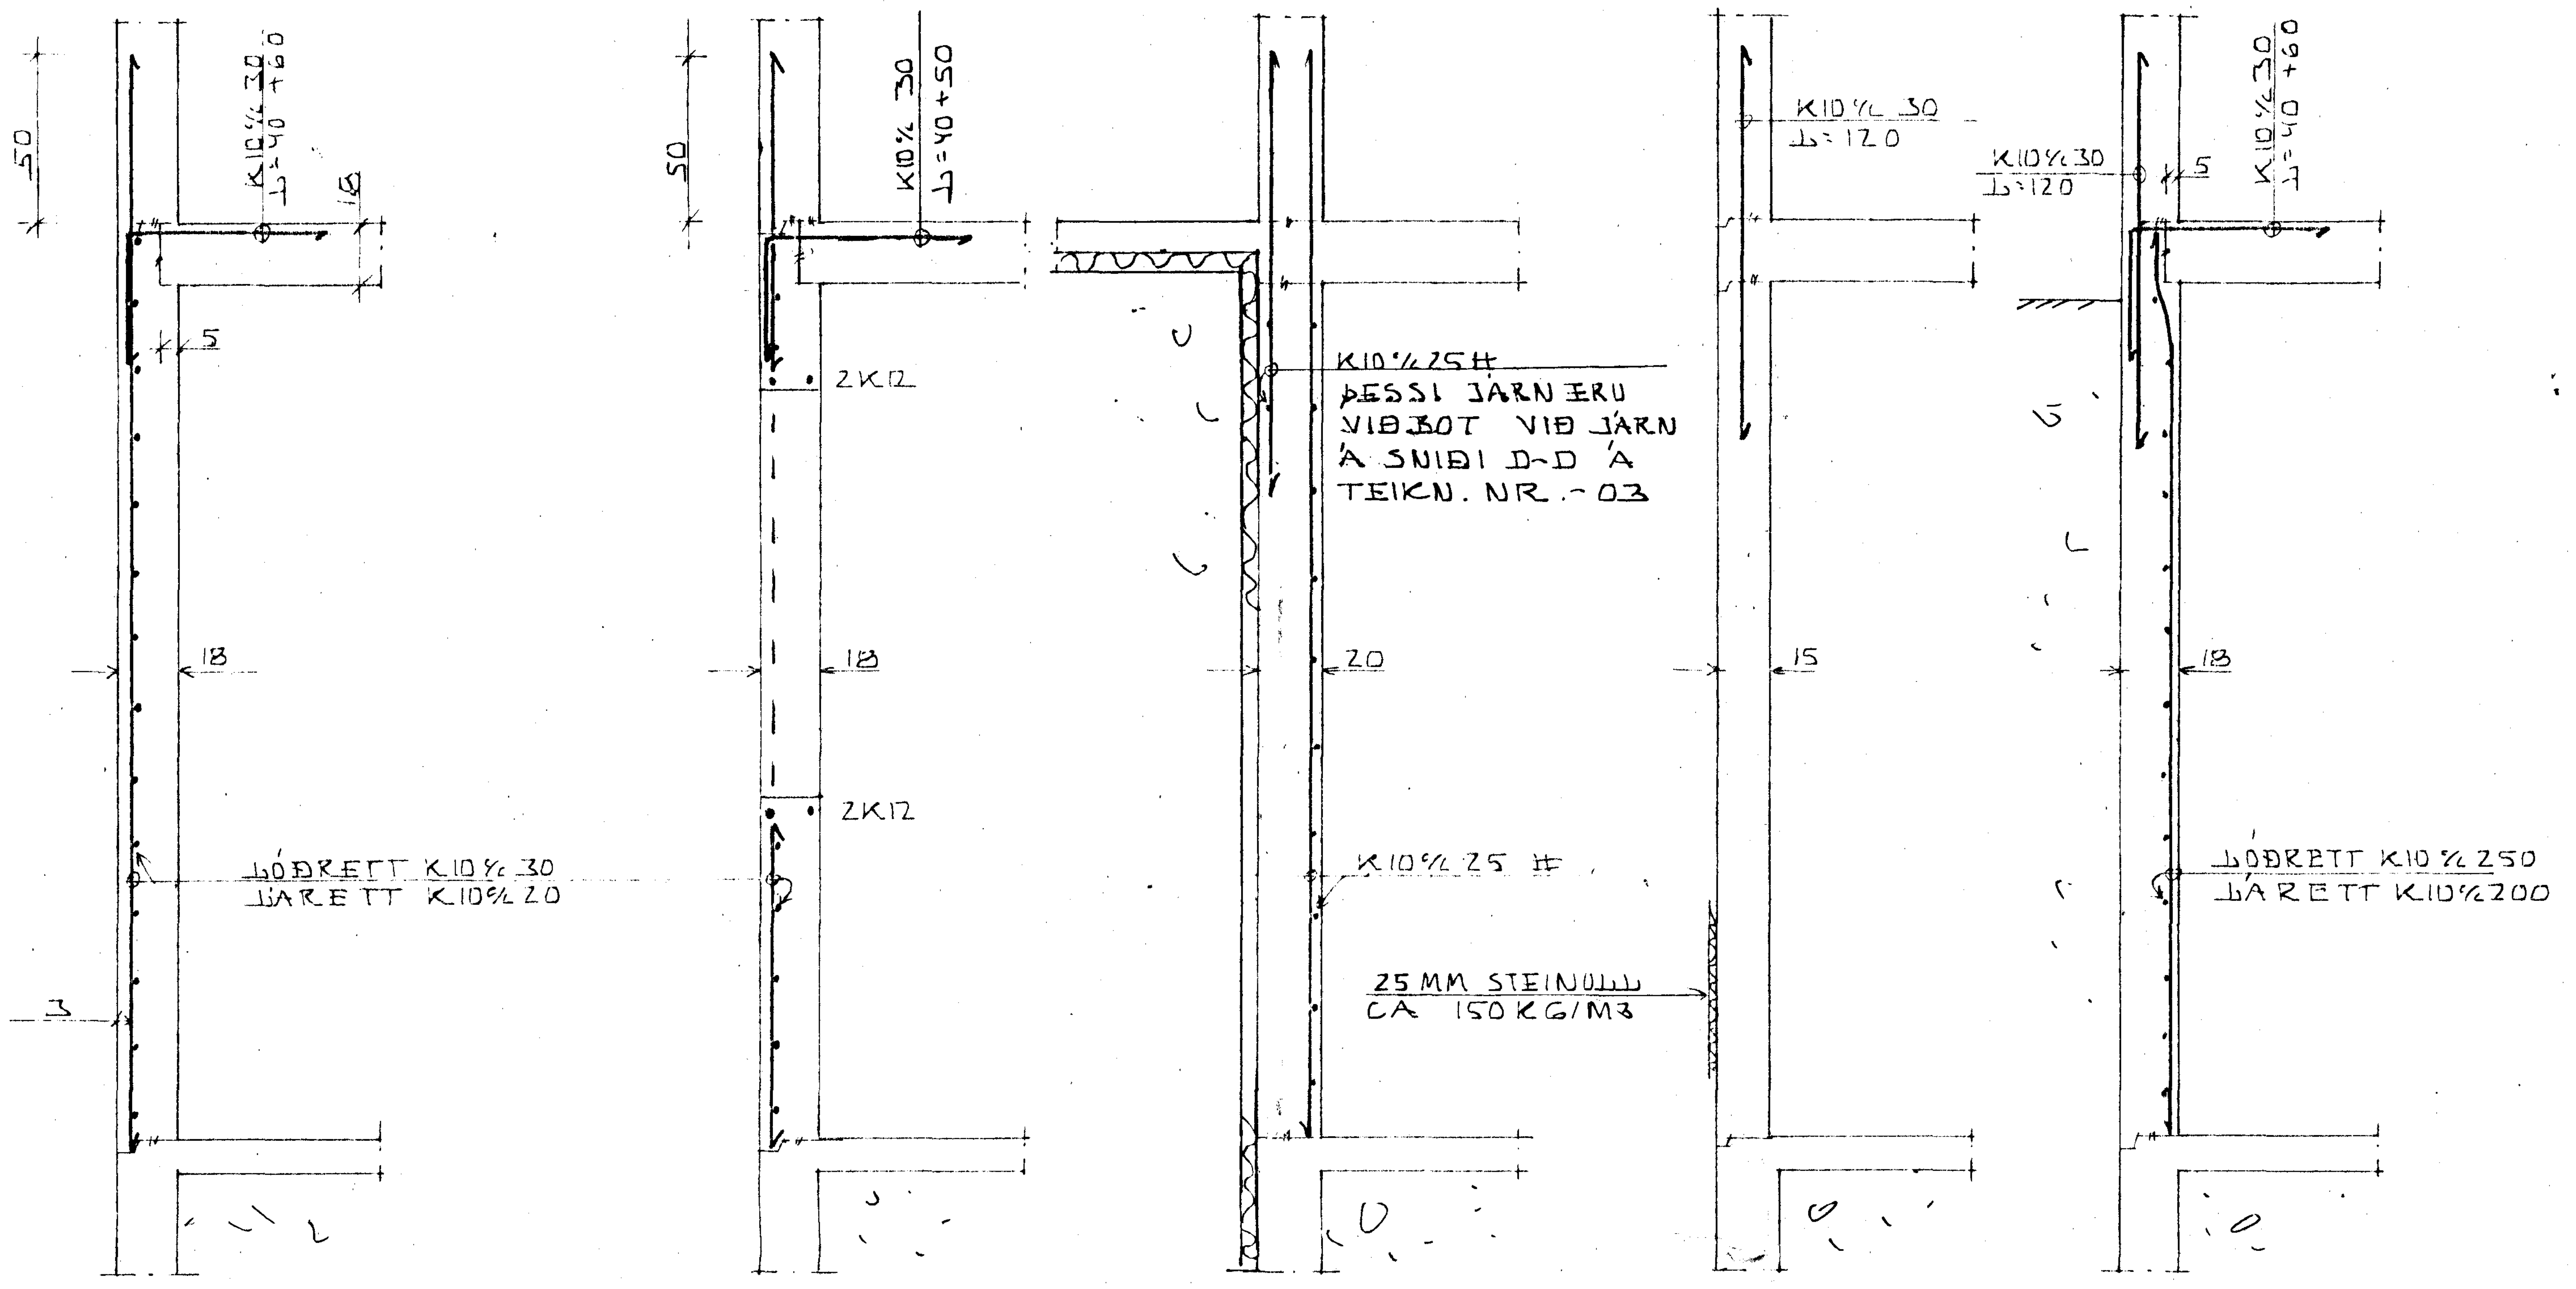

SNIÐ A-A 1:20 SNIÐ B-B 1:20 SNIÐ C-C 1:20 SNIÐ D-D 1:20 SNIÐ E-E 1:20

SAMA SNIÐ OG SNIÐ D-D
Á TEIKN. NR. -03. HÉR
ER BÆTT VIÐ JÁRNUM

SKÝRINGAR SJÁ TEIKN. NR. -01

24 AUG 1992 HAFNARFJARÐARBÆR BYGGINGAFULLTRÚINN

Afskilið eldri teikn. Ógild.
BREYTT 21-08-92 SNIÐ C-C KS

ÁLFHOLT 32, HAFNARFIRÐI.	DAGS. ÁGÚST 1992
	HANNAÐ KS
SNIÐ Í SÚLUR OG VEGGI KJALLARAHÆÐAR	TEIKNAÐ KS
	VERK NR. FLOKKUR 9204-01
MÆLIKVARÐI: 1:20	
KRISTJÁN STEFÁNSSON TÆKNIFRÆÐINGUR F.T.F.Í.	TEIKN. NR.
REYKJAVÍKURVEGI 68. HAFNARFIRÐI. SÍMI 652100	-05