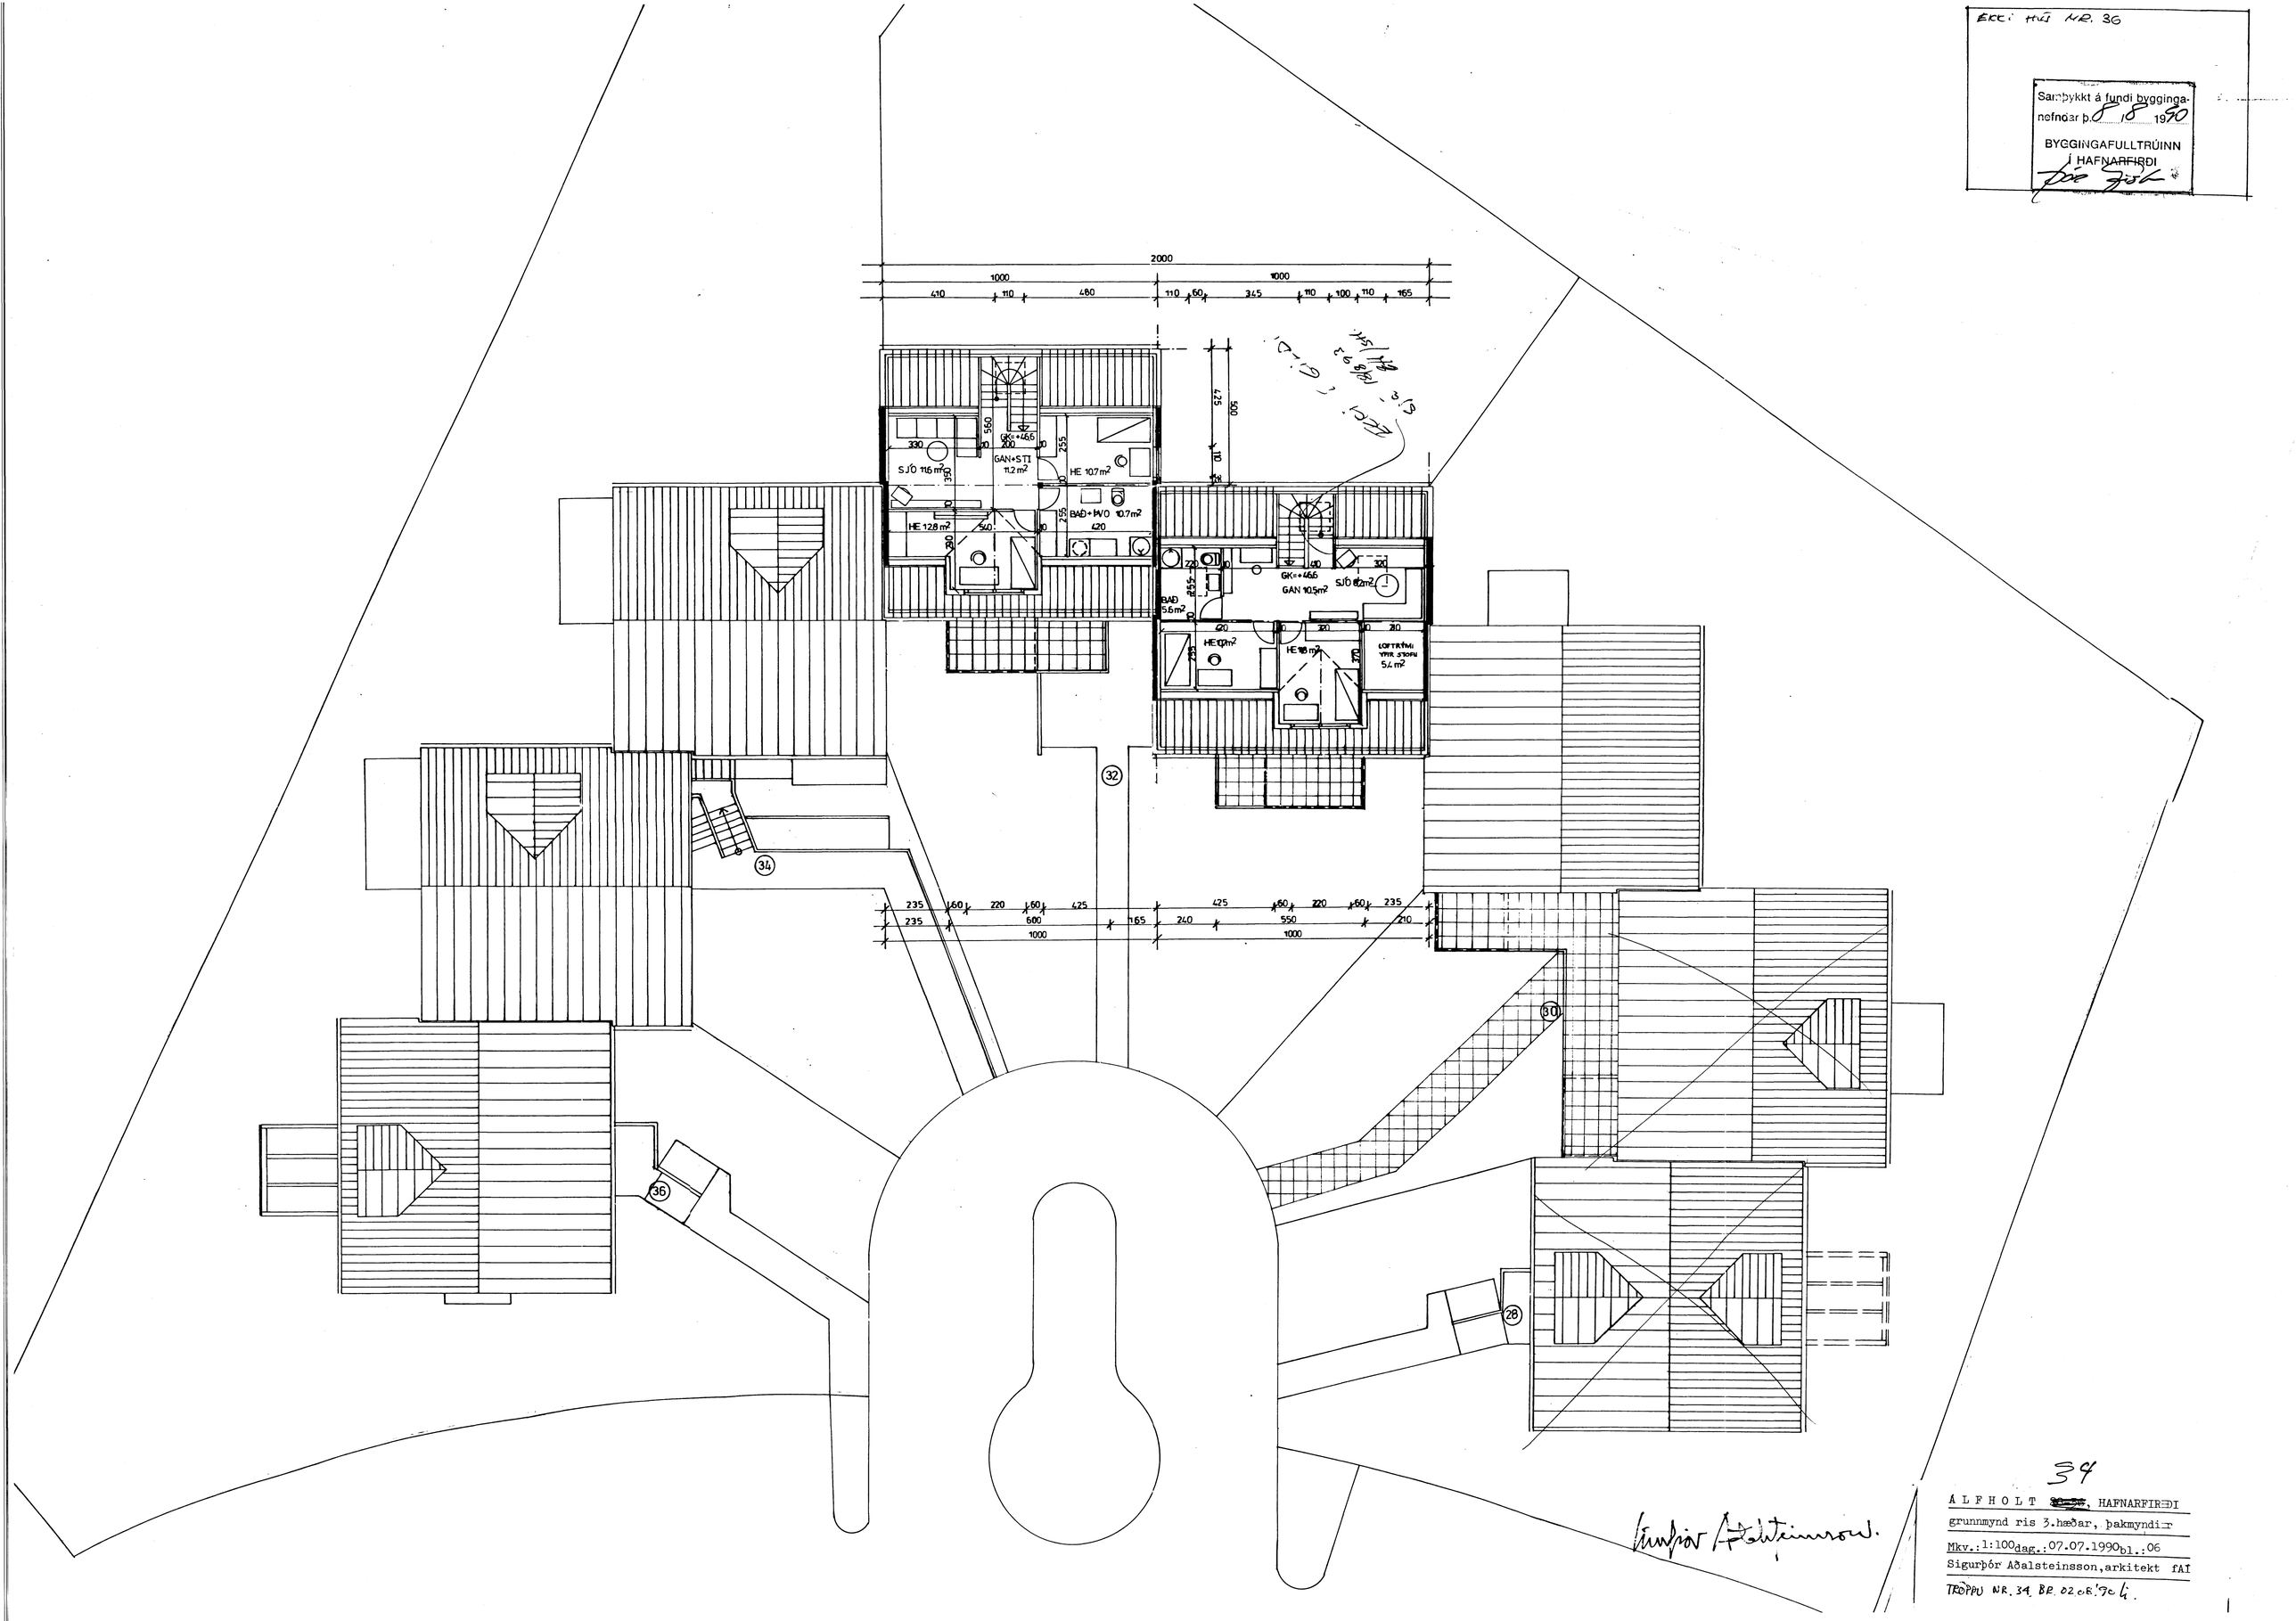

Sigurþór Aðalsteinsson.

Ekki hús nr. 36

Samþykkt á fundi bygginganefndar þ. 8/8 1990

BYGGINGAFULLTRÚINN Í HAFNARFIRÐI

34

ÁLFHOLT ~~[illegible]~~, HAFNARFIRÐI

grunnmynd ris 3.hæðar, þakmyndir

Mkv.: 1:100 dag.: 07.07.1990 bl.: 06

Sigurþór Aðalsteinsson, arkitekt fAÍ

TRÖPPU NR. 34 BR. 02.08.'90 li.