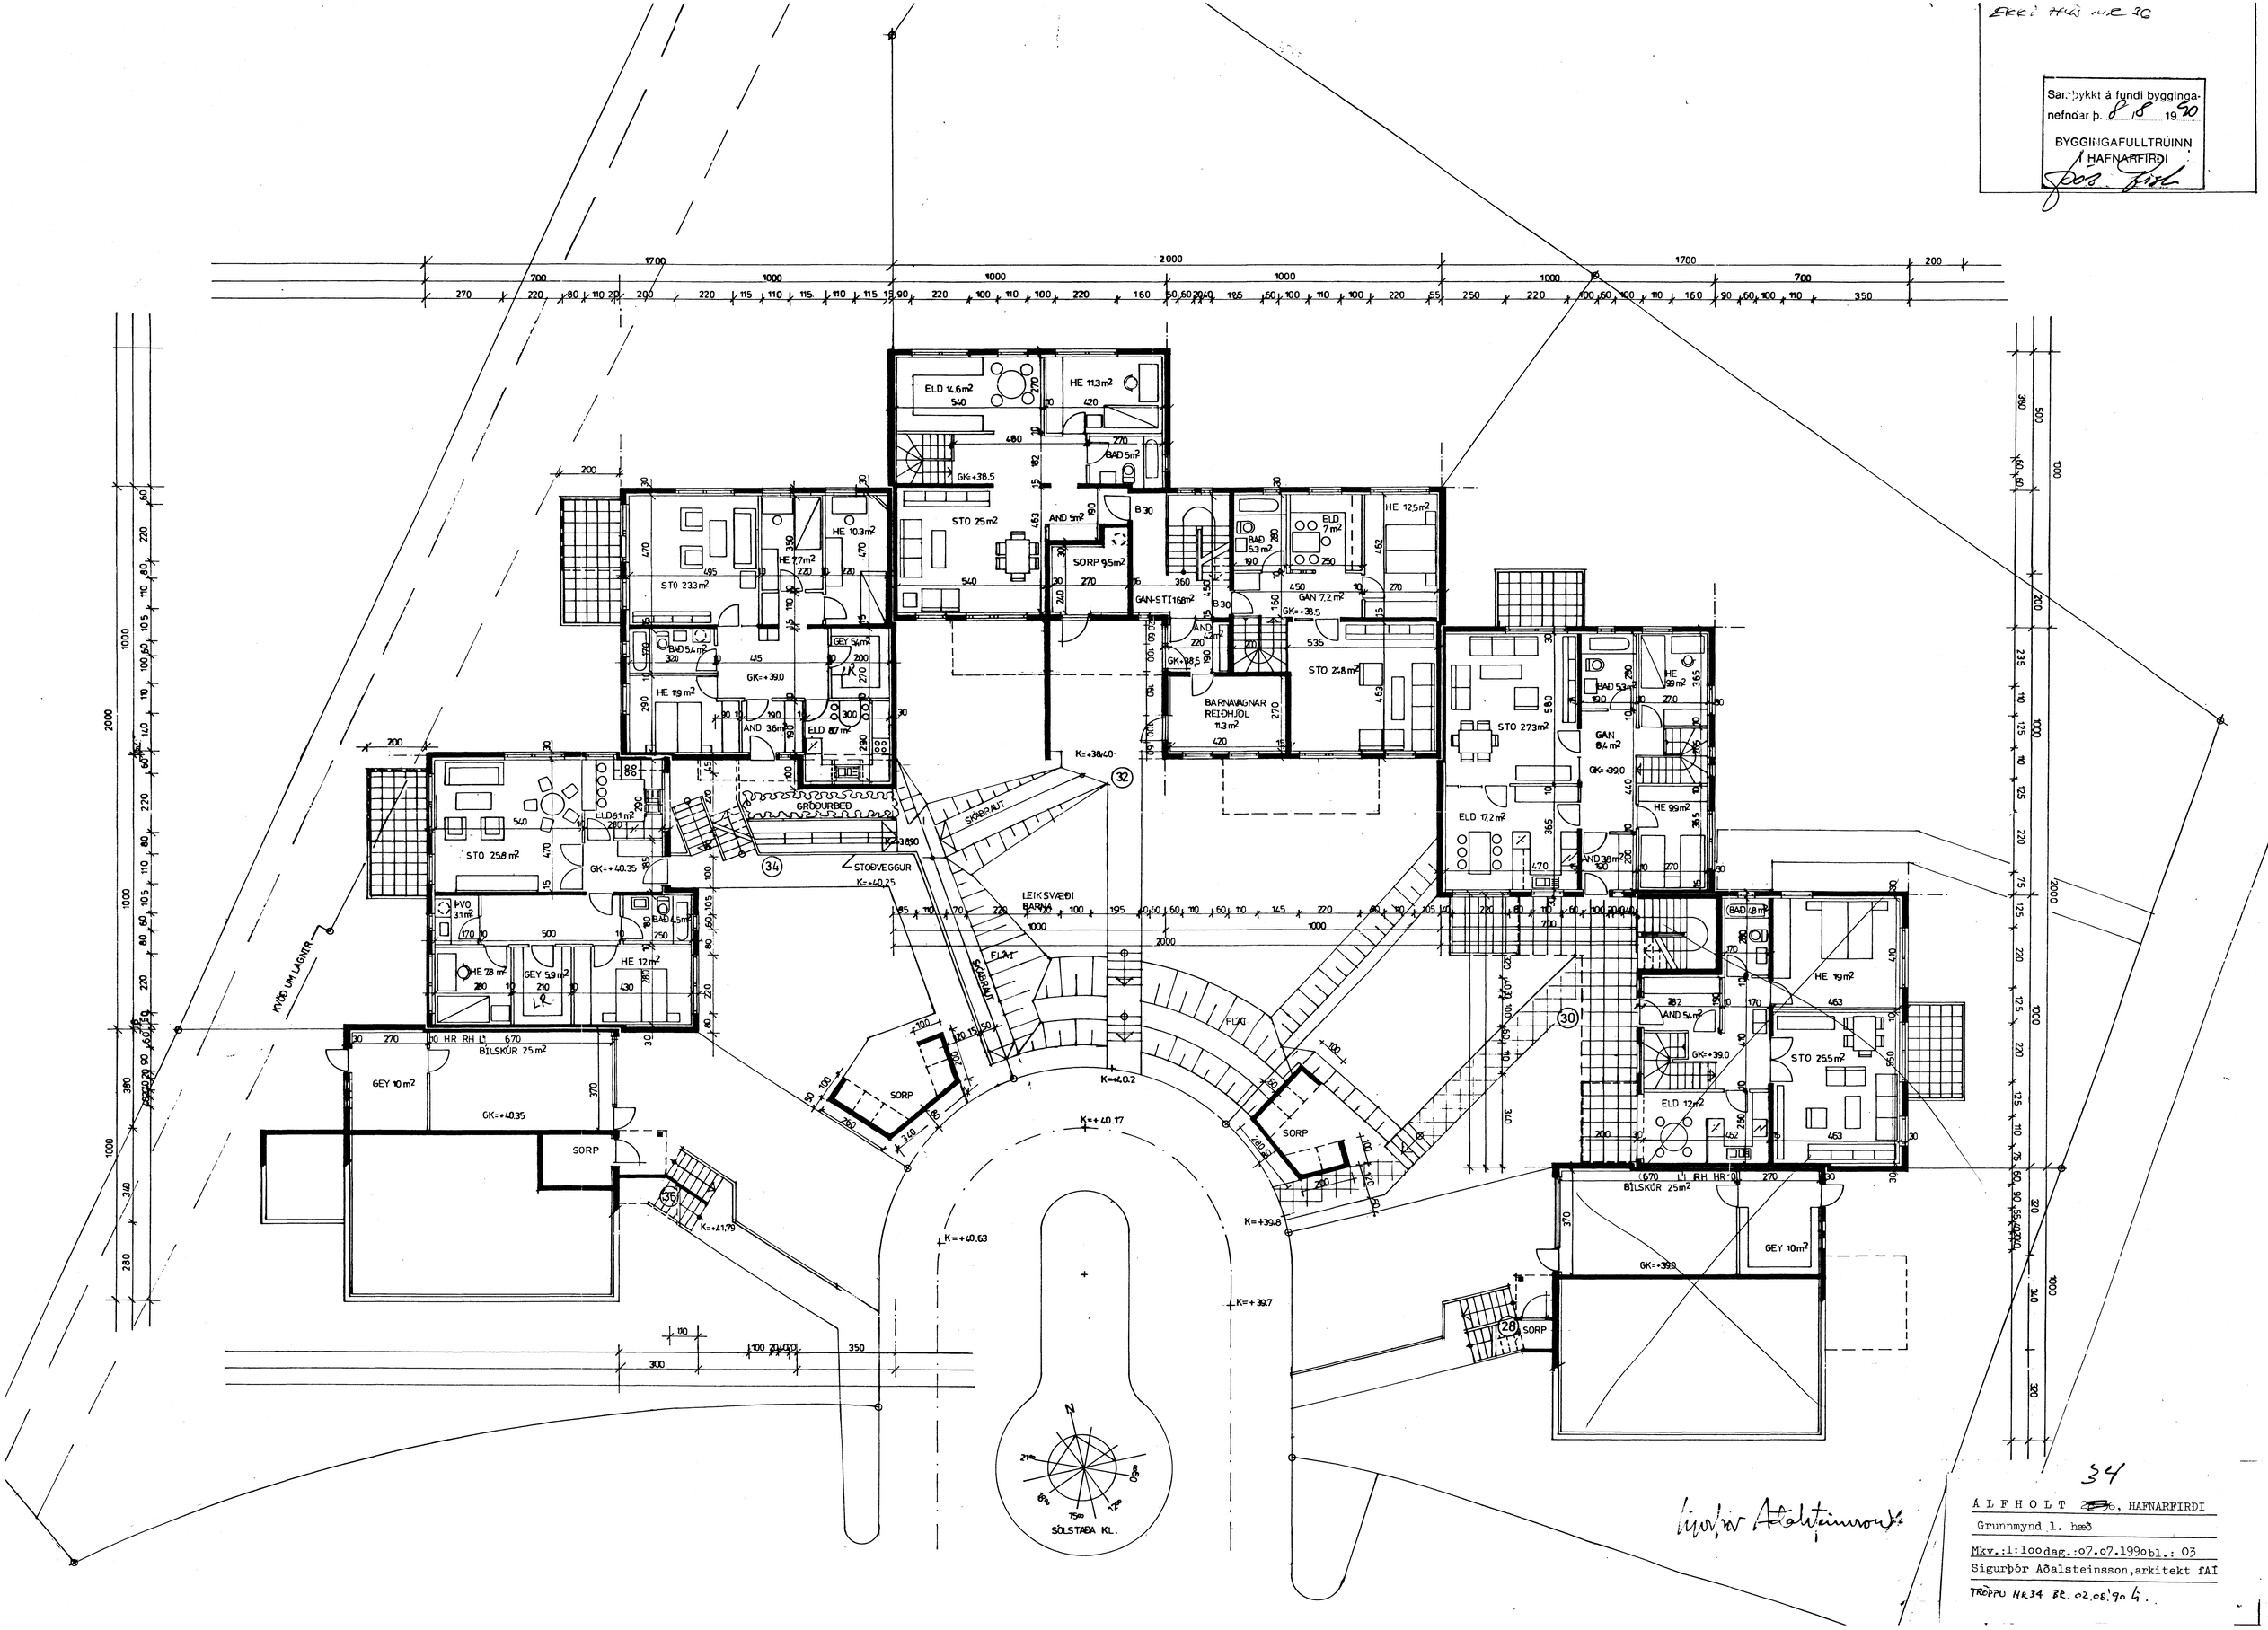

Ekki hús nr. 36

Samþykkt á fundi bygginganefndar þ. 8/8 1990

BYGGINGAFULLTRÚINN Í HAFNARFIRÐI

Józ. Fisk

34

ÁLFHOLT 2~~8~~36, HAFNARFIRÐI

Grunnmynd 1. hæð

Mkv.:1:100dag.:07.07.1990bl.: 03

Sigurþór Aðalsteinsson, arkitekt fAÍ

TRÖPPU NR 34 BR. 02.08.'90 G.