


GRUNNMYND 1:50

STEYPA:

S > 250
 VS ≤ 0.5
 LOFT ≥ 6‰
 SEMENT ≥ 300 KG/M³

ALMENNAR SKÝRINGAR SJÁ BL. NR. 1-01.
 SNIÐ SJÁ BL. NR. 1-07.

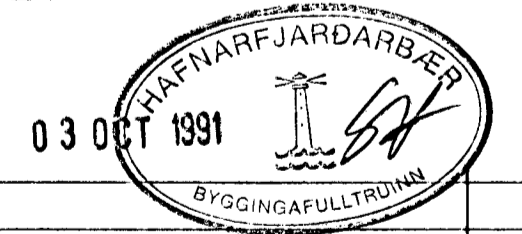

01	29.9.91	GLUGGI FERÐUR	GH
DR. NR.	DAGS	EDLI BREVTINGAR	SIGN.
ÁLFHOLT 3C HAFNARFIRÐI			DAGS.
GRUNNMYND - ÞAKVIRKIS			HANNAÐ
SNIÐ			TEIKAÐ
MELIKV. 1:50 + 1:20			VERK NR. 9029
SIGURÐUR ÞORLEIFSSON TEKNIFRÆÐINGUR F.T.F.I.			BLAD NR. 1-06
STRANDGÖTU 11 HAFNARFIRÐI SÍMI 54751			