


SNID Í ÞAK. 1:20

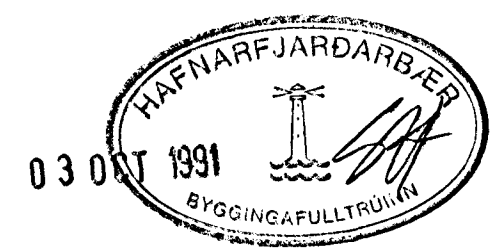

01	27.9.91	FESTING OG MAL AÐ STÖLUM BR.	
BR.NR.	DAGS	EÐLI BREVTINGAR	SIGN.
ALFHOLT 3B HAFNARFIRÐI			DAGS. JÚNÍ 91
ÞAKVIRKI. SERMYND			HANNAÐ 42.
MÆLIKV. 1:20			TEIKNAD 42.
SIGURÐUR ÞORLEIFSSON TEKNIFRÆÐINGUR F.T.F.I.			VERK NR. 9029
STRANDGÖTU 11 HAFNARFIRÐI SÍMI 54751/54255			BLADNR. 1-07