


GRUNNMYND 3 HÆÐ x 1:50

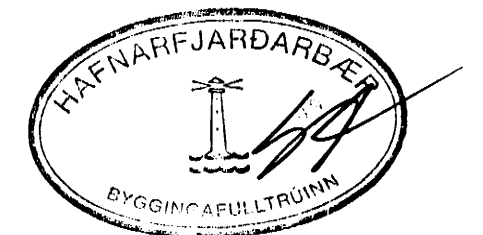

17 OCT 1991

01	3.10.91	BÆTT VÍÐ OFNÍ OG STURTU, OFNÍ 203 FÆÐUR	GH
DR.NR.	DAGS	EÐLI BREVTINGAR	SIGN.
ALFHOLT 36 HAFNARFIRÐI HITTA-VATNS OG FRÁRENNISLISLAGNIR 3 HÆÐAR MÆLIKV. x 1:50			DAGS HANNAÐ TEIKNAD VERK NR 9029
SIGURÐUR ÞORLEIFSSON TEKNIFRÆÐINGUR F.T.F.I. STRANDGÖTU 11 HAFNARFIRÐI SÍMI 54751			BLADNR 2-05