


GRUNNMÝND 2. HÆÐ 1:50

13 AUG 1991

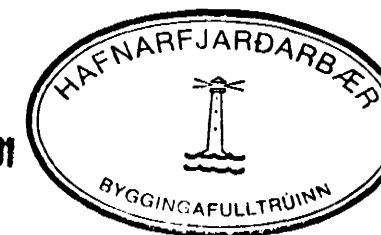

OL	LAGIÐ '91	LACNALEIÐ BR. Í STOFU	GH
BR.NR.	DAGS	EDLI BREVTINGAR	SIGN.
ALFHOLT 36 HAFNARFIRÐI			DAGS.
HITA-VATNS OG FRÁRENNISLISLAGNIR			HANNAÐ
2. HÆÐAR			TEIKNAD
MÆLIKV. 1:50			VERK NR.
SIGURÐUR ÞORLEIFSSON TEKNIFRÆÐINGUR F.T.F.I.			9029
STRANDGÖTU 11 HAFNARFIRÐI SÍMI 54751			BLAD NR.
			2-04