Samþykkt á fundi byggingarnefndar þ. 30/10 1991

BYGGINGARFULLTRÚINN
HAFNARFIRÐI

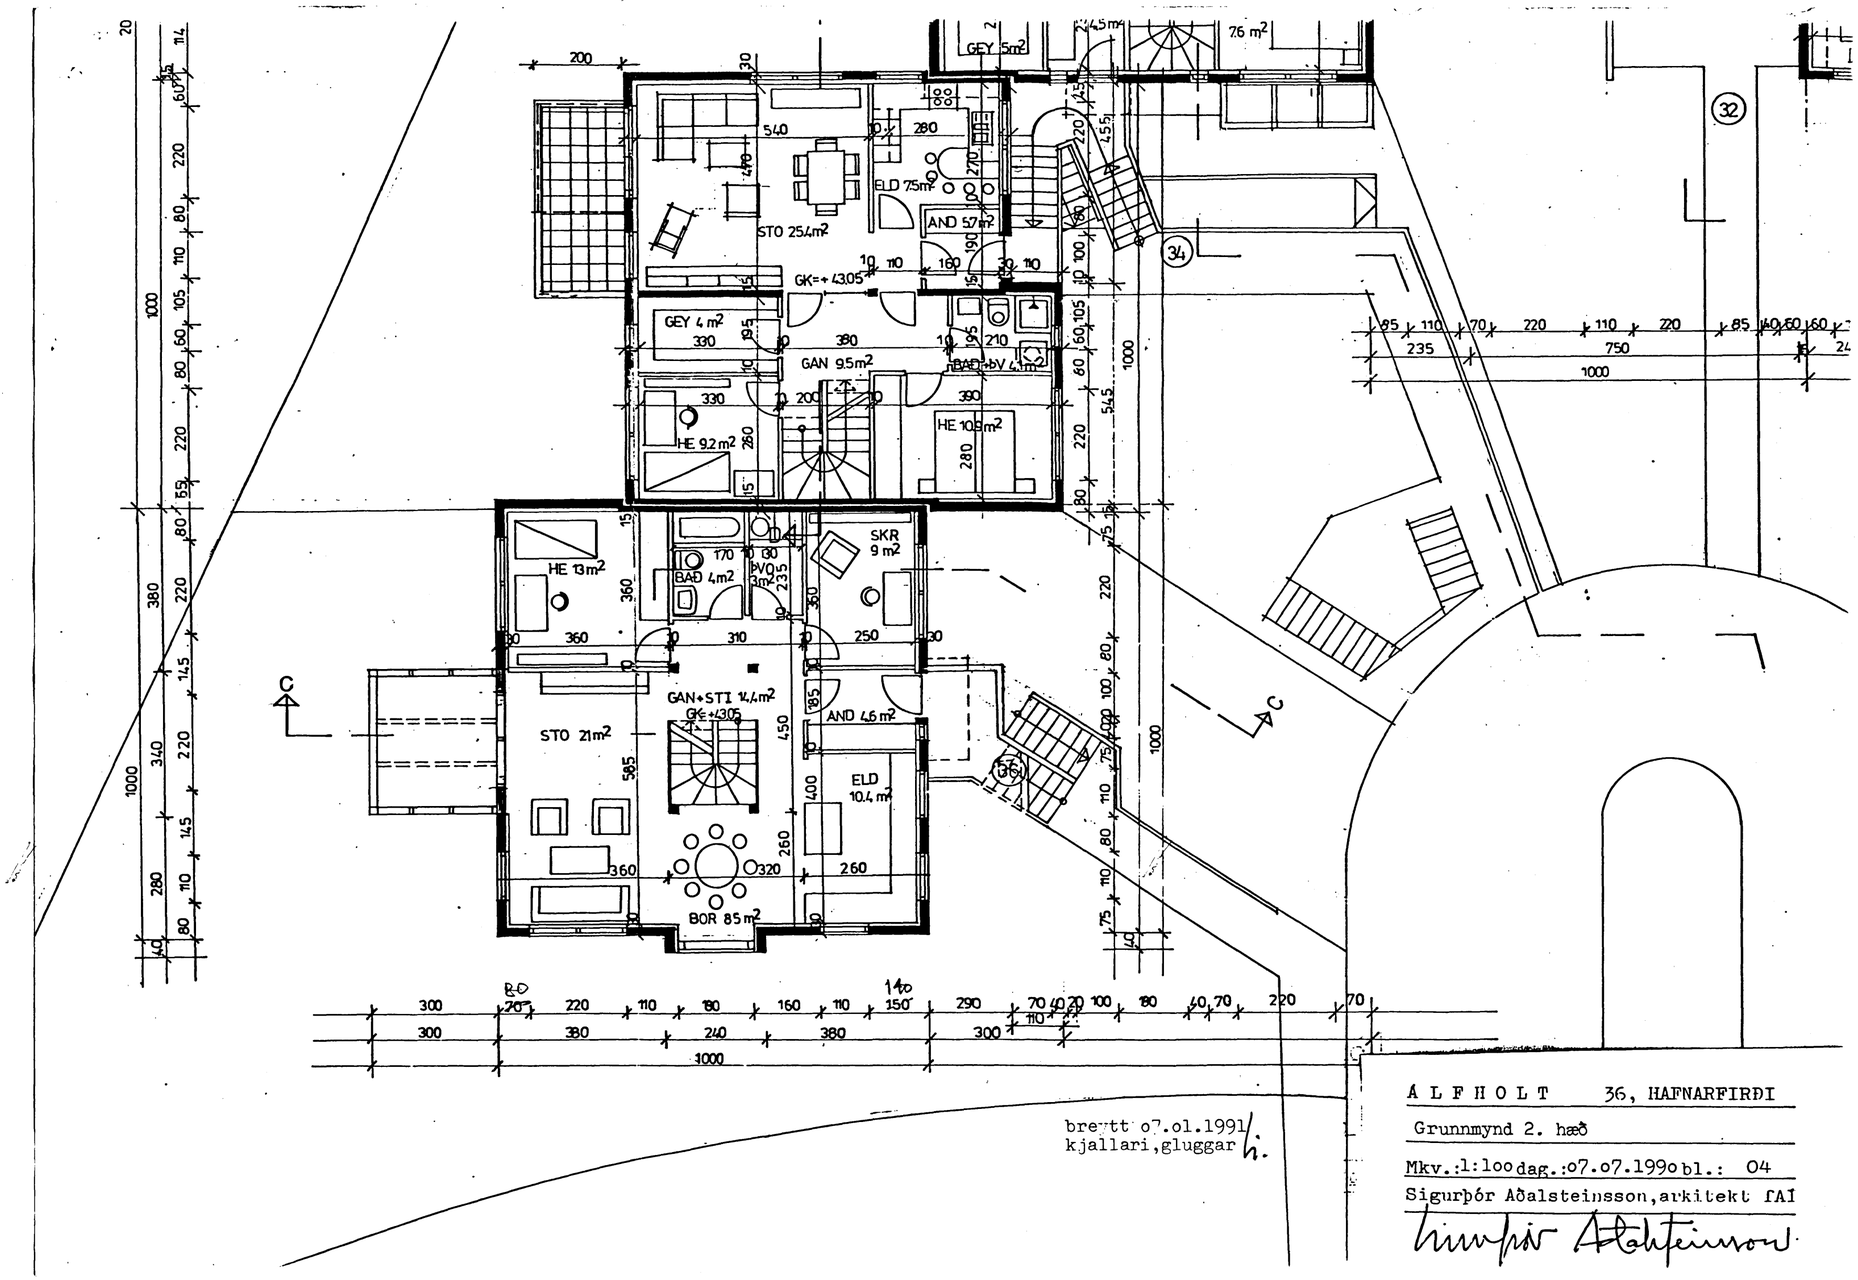

bretti 07.01.1991
kjallari, gluggar hi.

ÁLFHOLT 36, HAFNARFIRÐI

Grunnmynd 2. hæð

Mkv.: 1:100 dag.: 07.07.1990 bl.: 04

Sigurþór Aðalsteinsson, arkitekt FAÍ

Sigurþór Aðalsteinsson