


Samþykkt á fundi byggingar-
nefndar þ. 30/10/1991

BYGGINGAUMFELD
[HAFNARVERÐI]

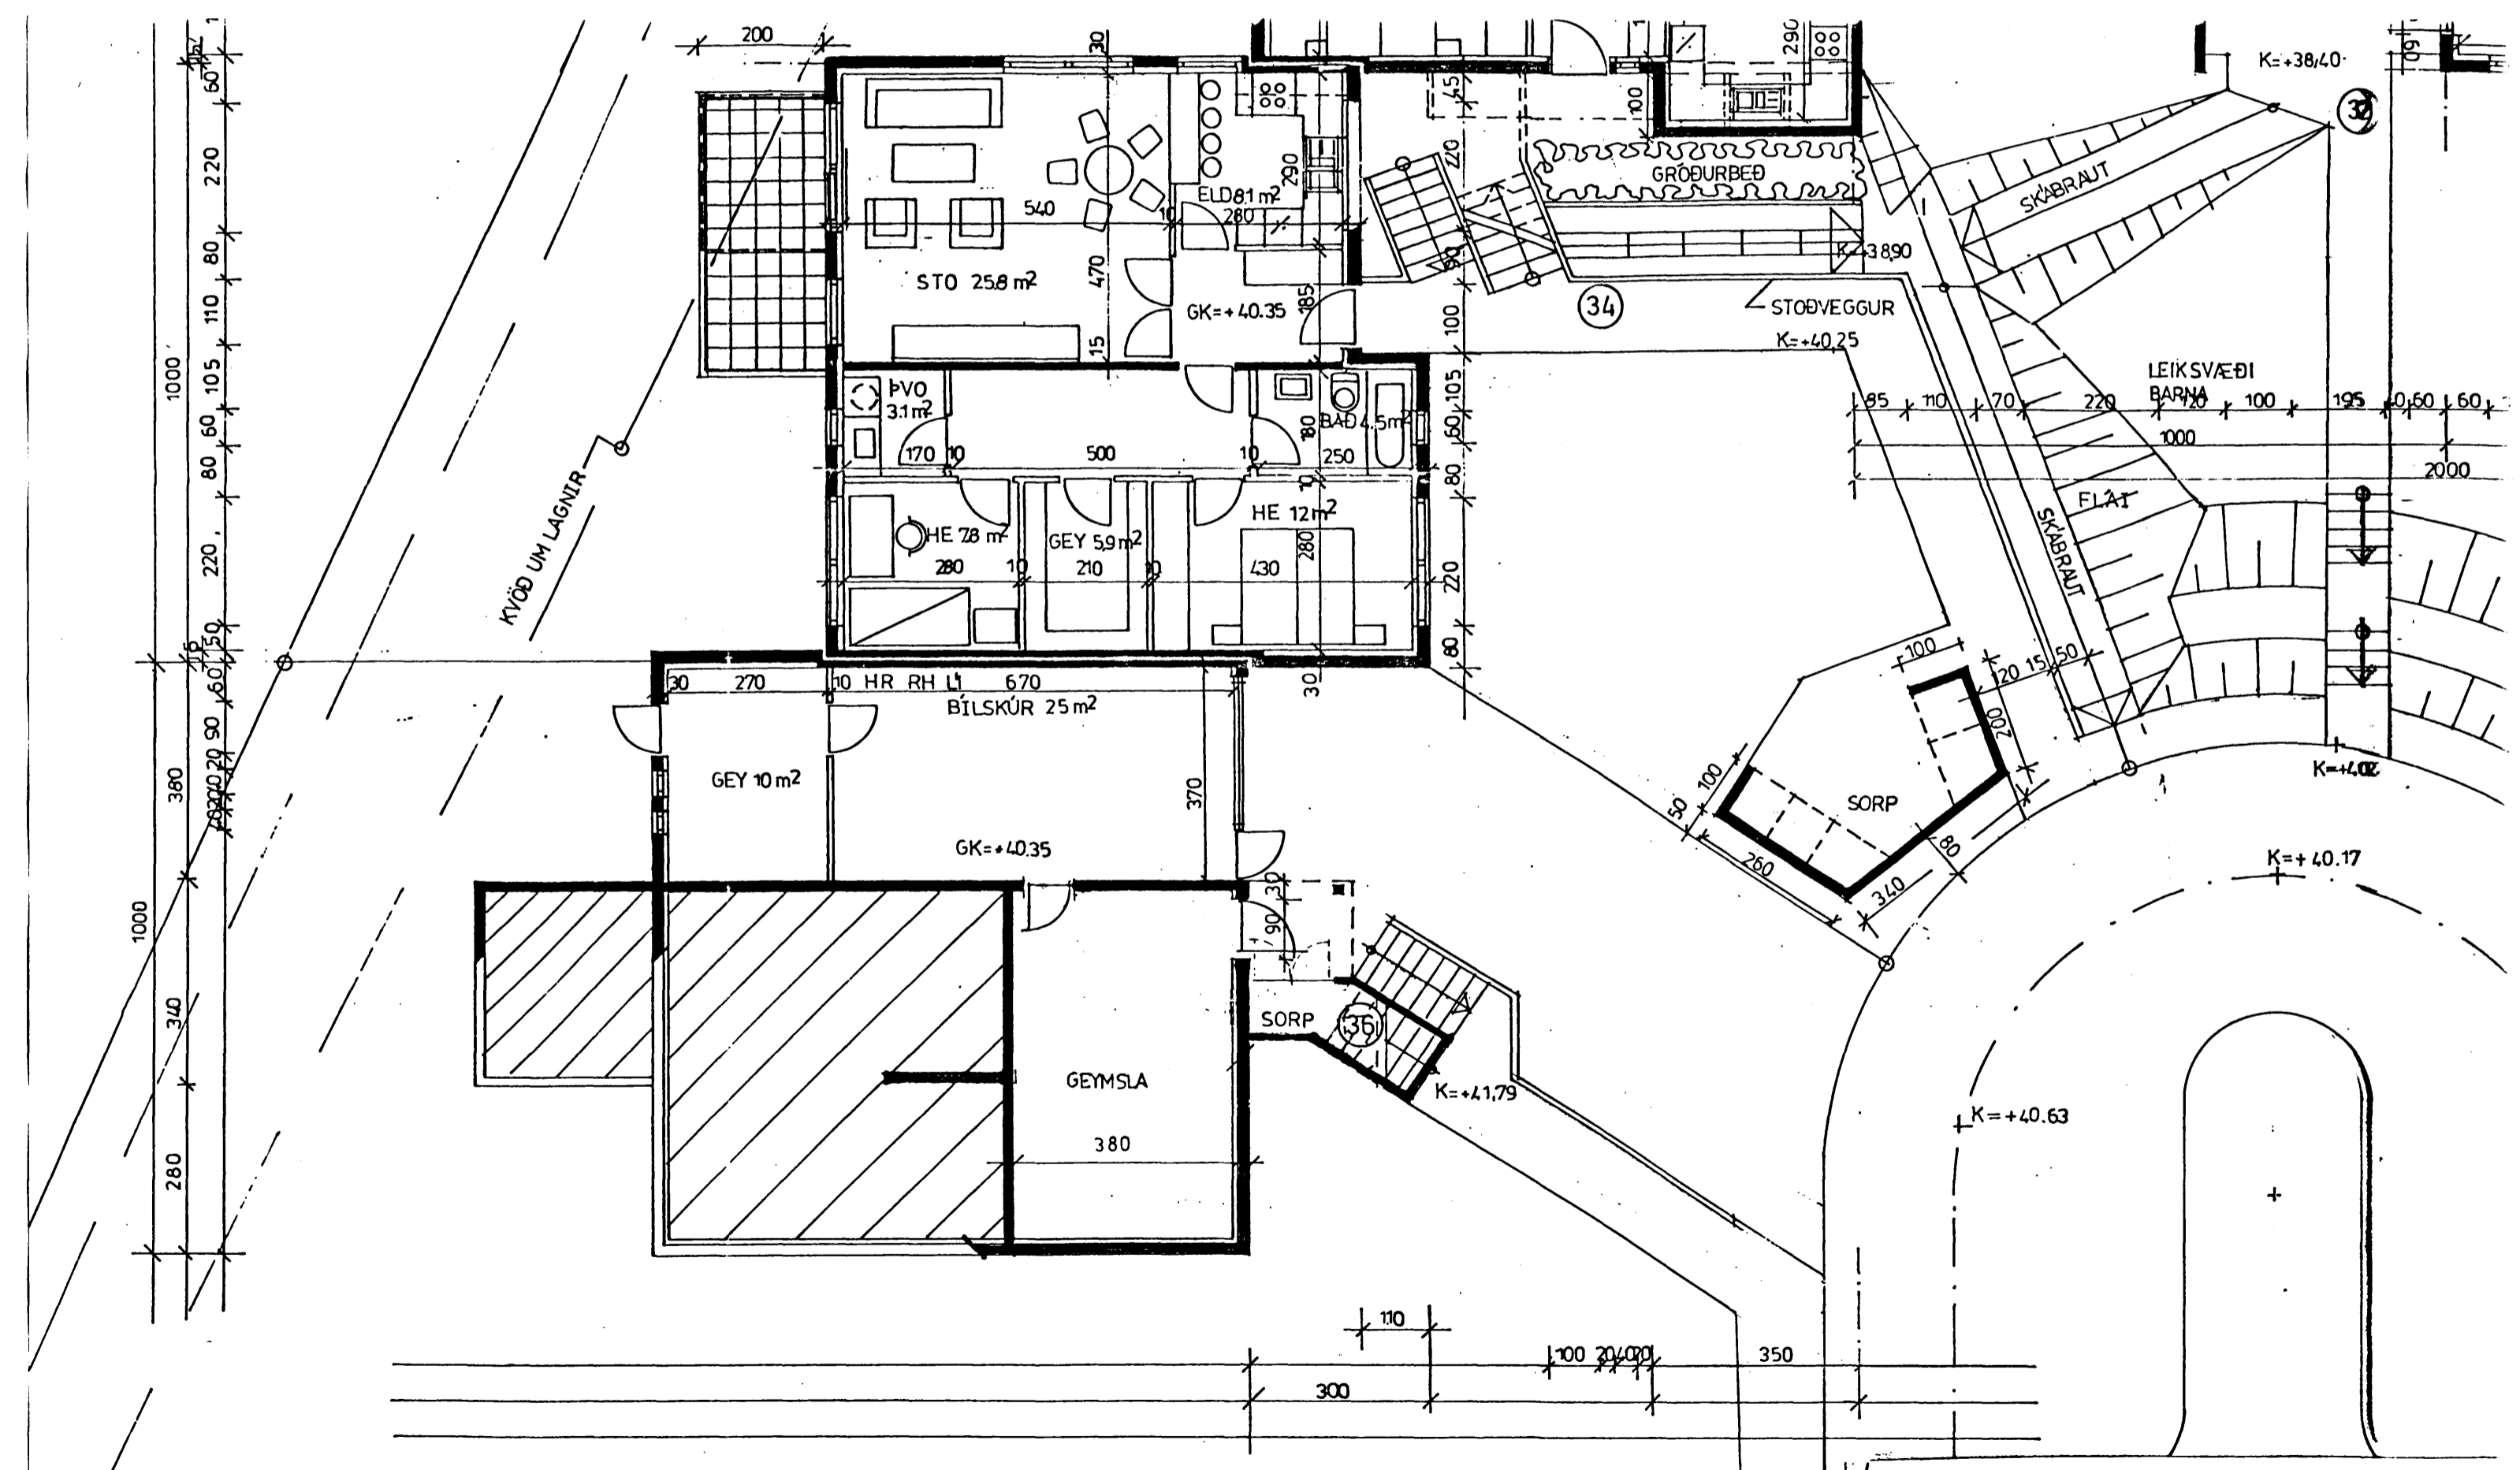

BR. GEYMSLA 24.08.1990
gluggar 07.01.1991

Á LFHOLT 36, HAFNARVERÐI

Grunnmynd 1. hæð

Mkv.: 1:100 dag.: 07.07.1990 bl.: 03

Sigurþór Aðalsteinsson, arkitekt fAI