
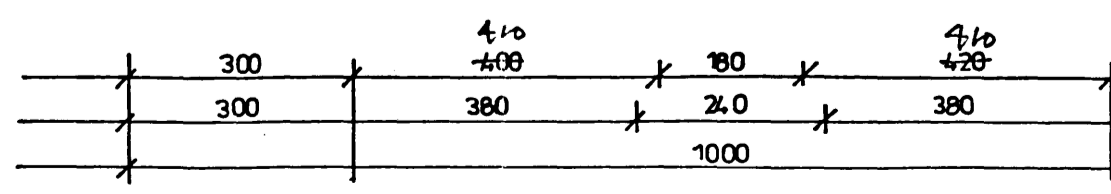


Gambylta á fundi bygginga-
 númer 30 10 91
 BYGGINGAFULLTRÚNN
 (HAFNARFIRDI)

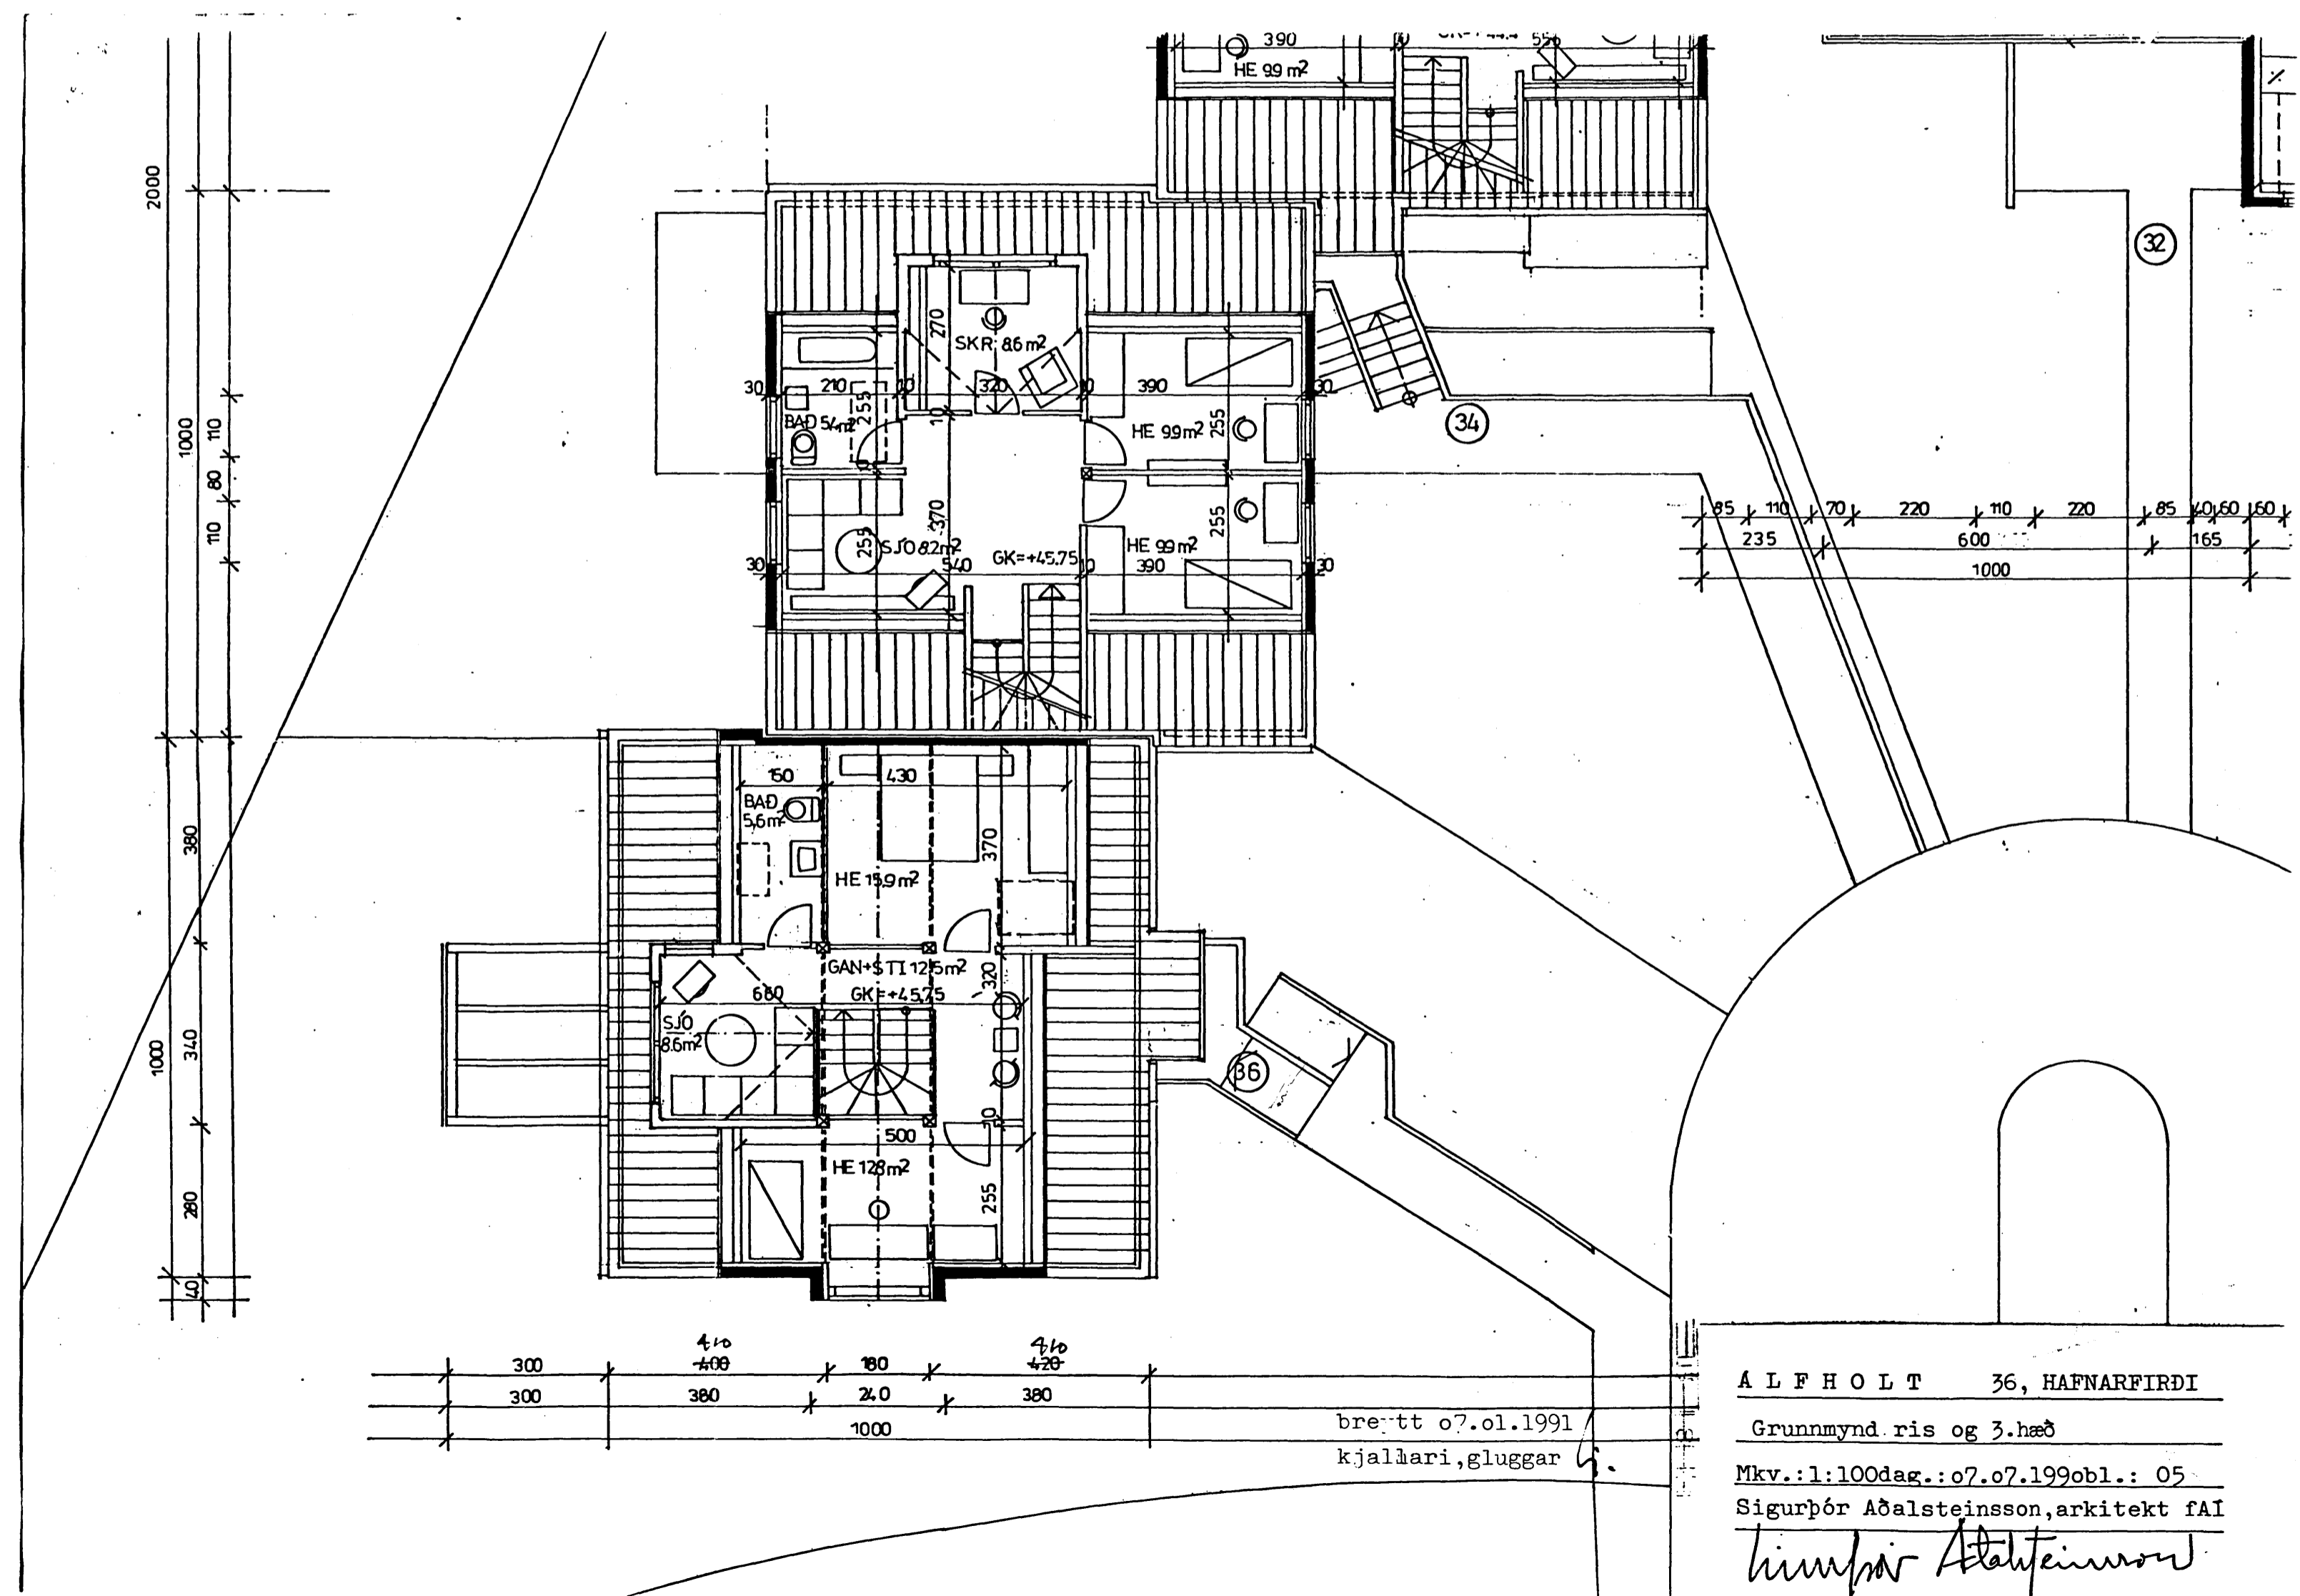

breitt 07.01.1991
 kjallari, gluggar

ALFHOLT 36, HAFNARFIRDI

Grunnmynd ris og 3.hæð

Mkv.: 1:100 dag.: 07.07.1990 bl.: 05

Sigurþór Aðalsteinsson, arkitekt FAI

Sigurþór Aðalsteinsson