



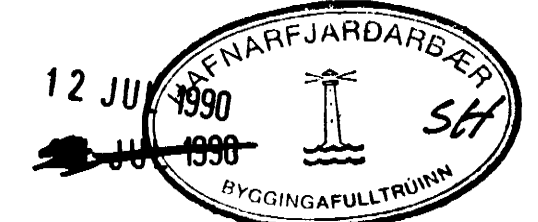

BYGGINGARSTJÓRI	BYGGINGAFULLTRÚINN
ALPHÖFUR NR. 38	
MÁL	1:50
DAGS.	JÚNÍ 1990
BYGGINGARSTJÓRI	BYGGINGAFULLTRÚINN
BYGGINGARSTJÓRI	BYGGINGAFULLTRÚINN

FRÆRNNSELS, VATNS OG
HITALAGNIR
GRUNNMYNDIR HÆÐAR

Hermann Isabarn