


Samþykkt á fundi bygginga-
nefndar þ. 10.15.1990
BYGGINGAFLUTRÚINN
Í HA-NARFIRÐI

28/6'90 HÚS NR. 42 og 44
EKK HEKK. UM 40 CM.
BLAD 6

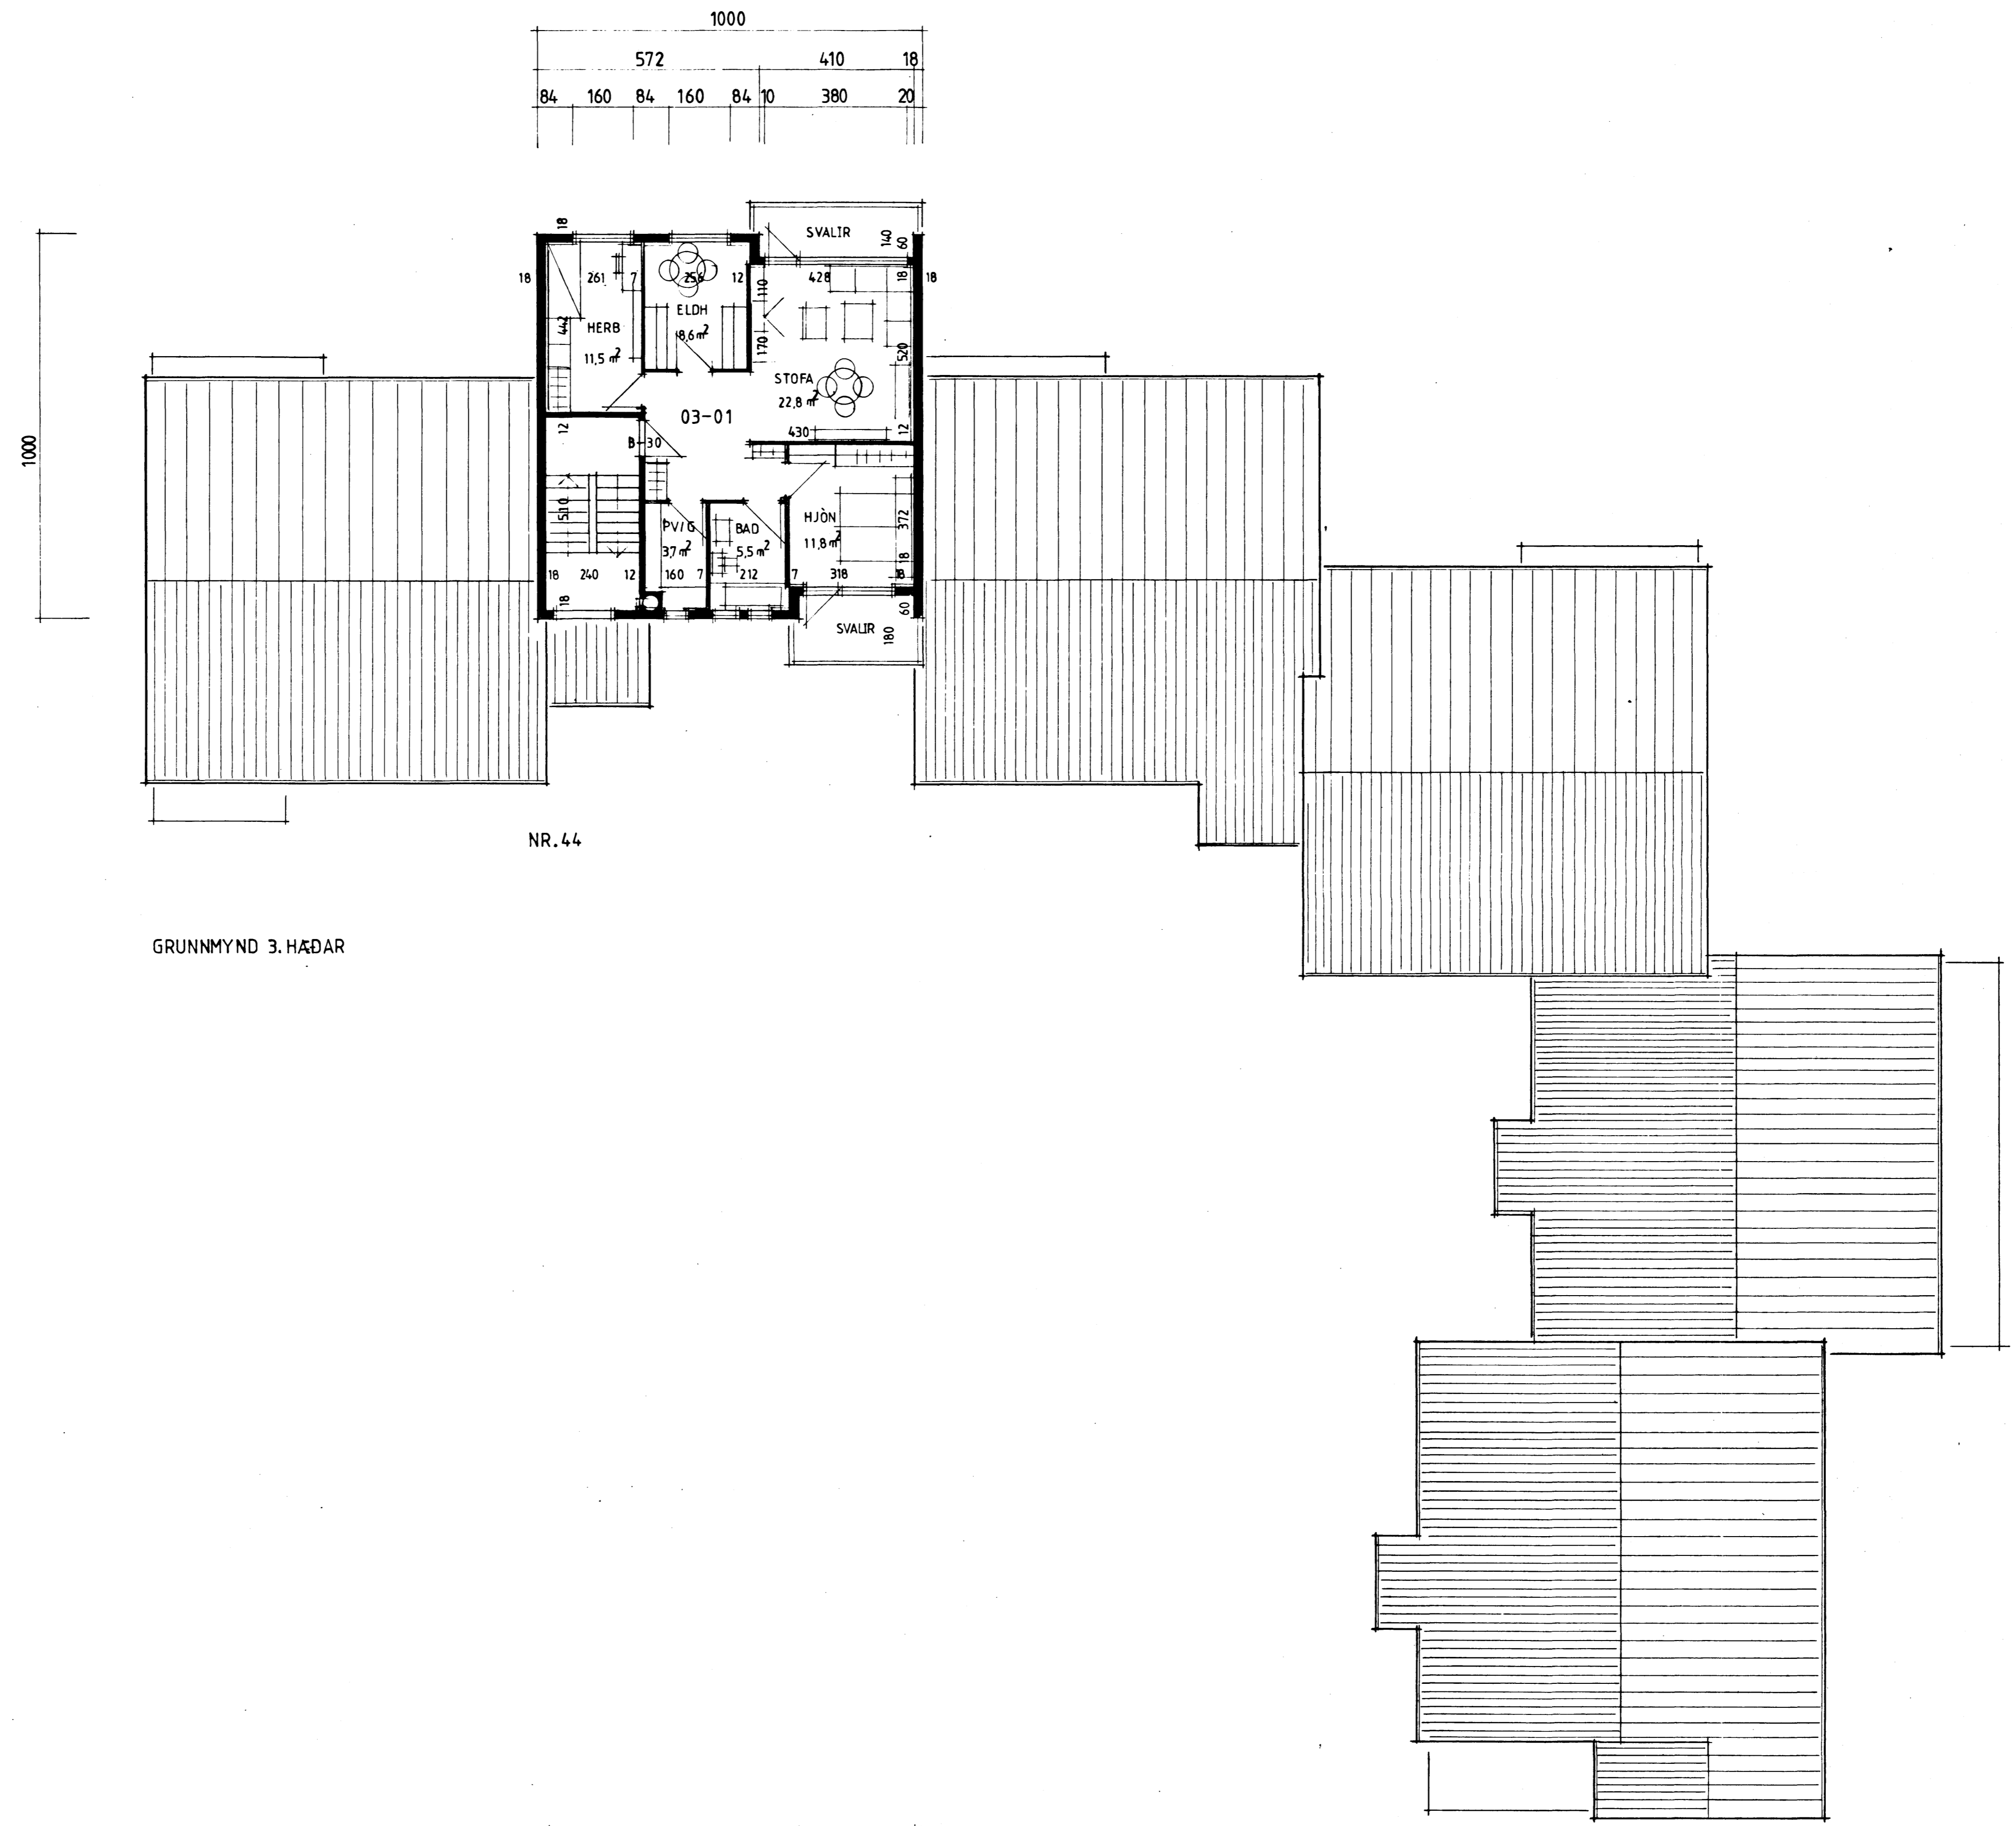

1000									
572				410			18		
84	160	84	160	84	10	380	20		

40	160	124	70	60	70	1870	70	10	240	50
682						300			18	
1000										