


12 JUL 1991

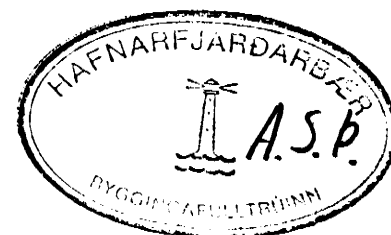

BREYTT Í JÚNÍ 1991

HERMANN ISBARI		MTFI
ÁLFHOLT NR. 40,		HAFNARFIRÐI
MÁL	1:50	FRÁRENNSLISSLAGHIR VATNS OG HITLAGNIR
DAGS.	Júní 1990	GRUNNFYND 1. HÁÐAR
BLAD	3	<i>Hermann Isbari</i>